
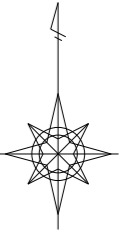


画地出来形確認測量図

街区番号	90BL
街区面積	3716.14㎡
画地面積	3716.08㎡

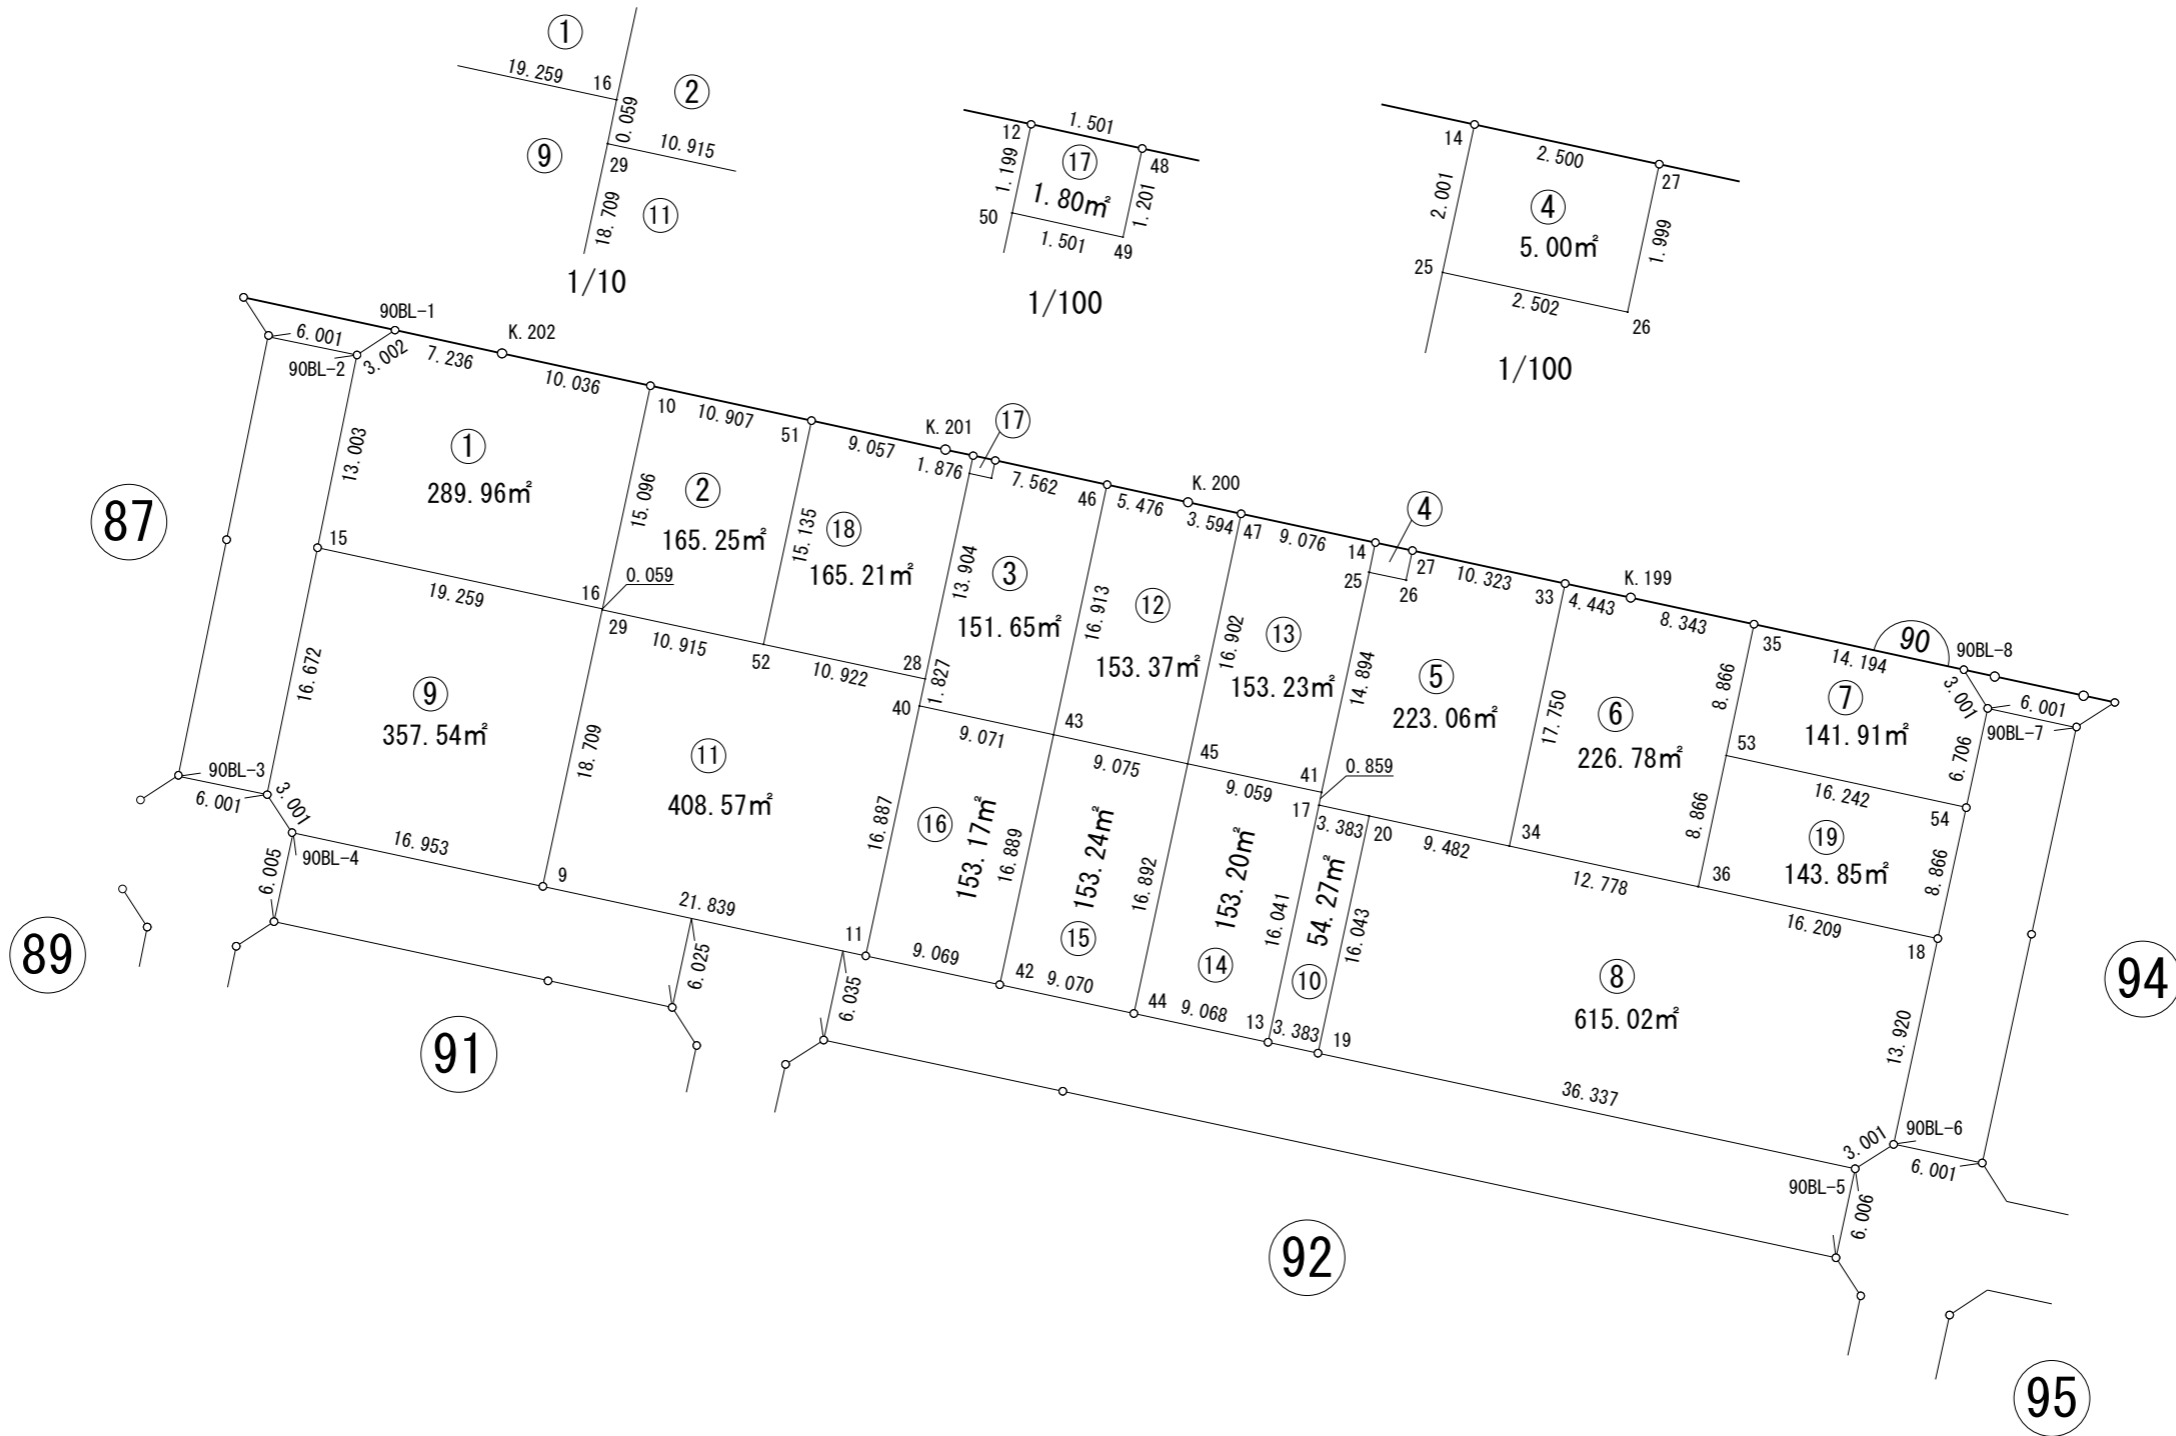

※世界測地系面積です。