
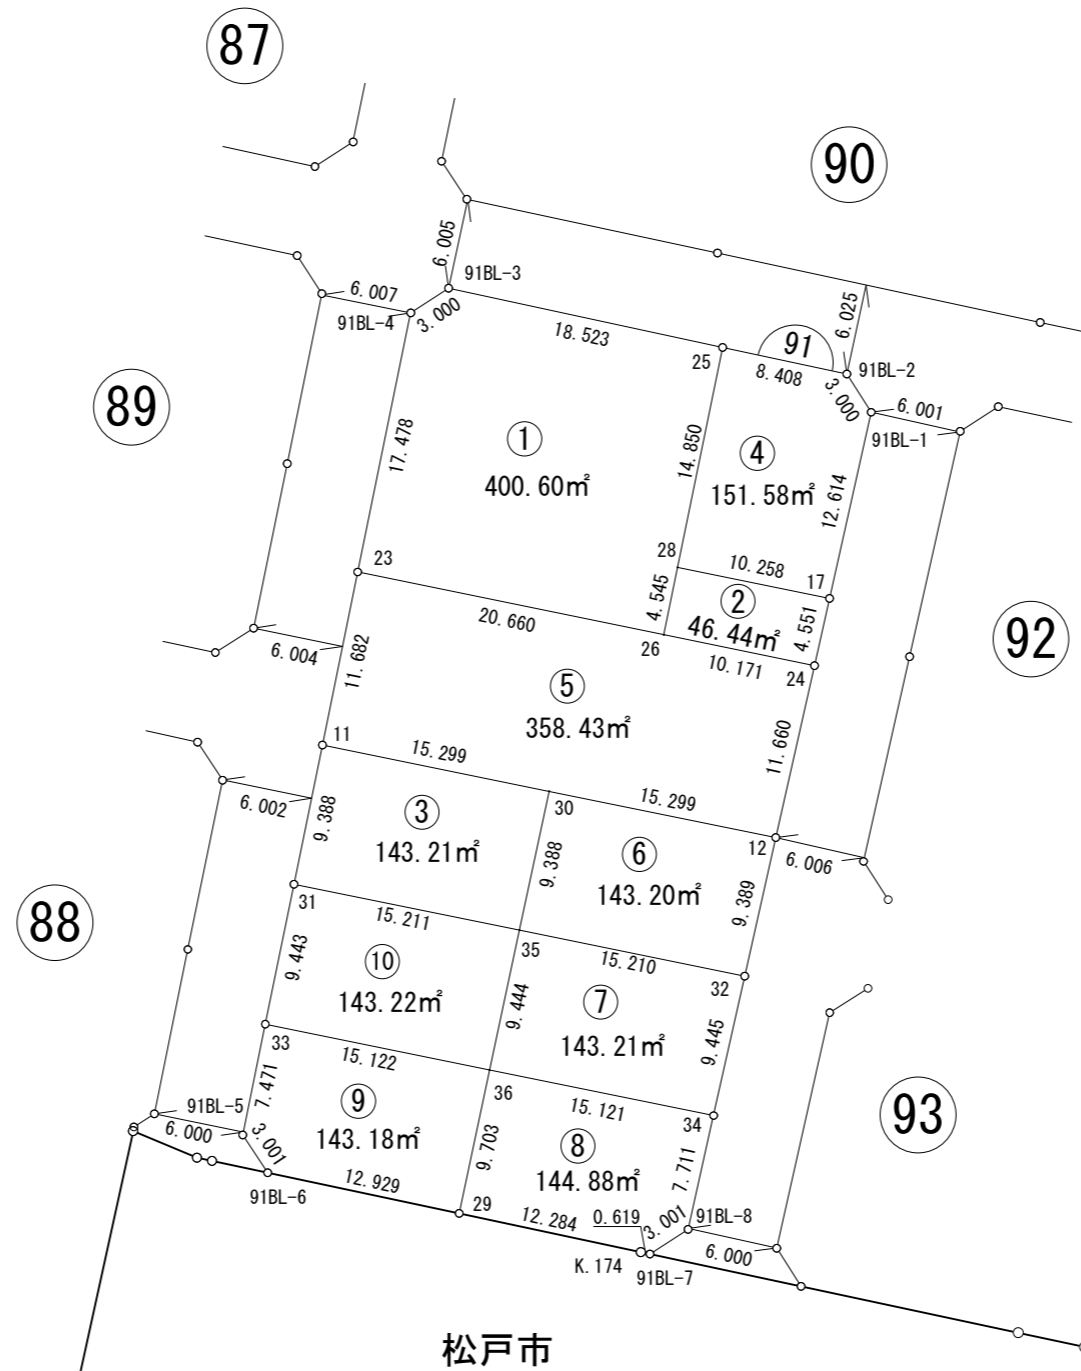


画地出来形確認測量図

街区番号	91BL
街区面積	1817.99㎡
画地面積	1817.95㎡

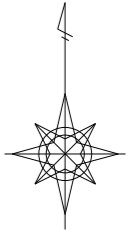

※世界測地系面積です。