
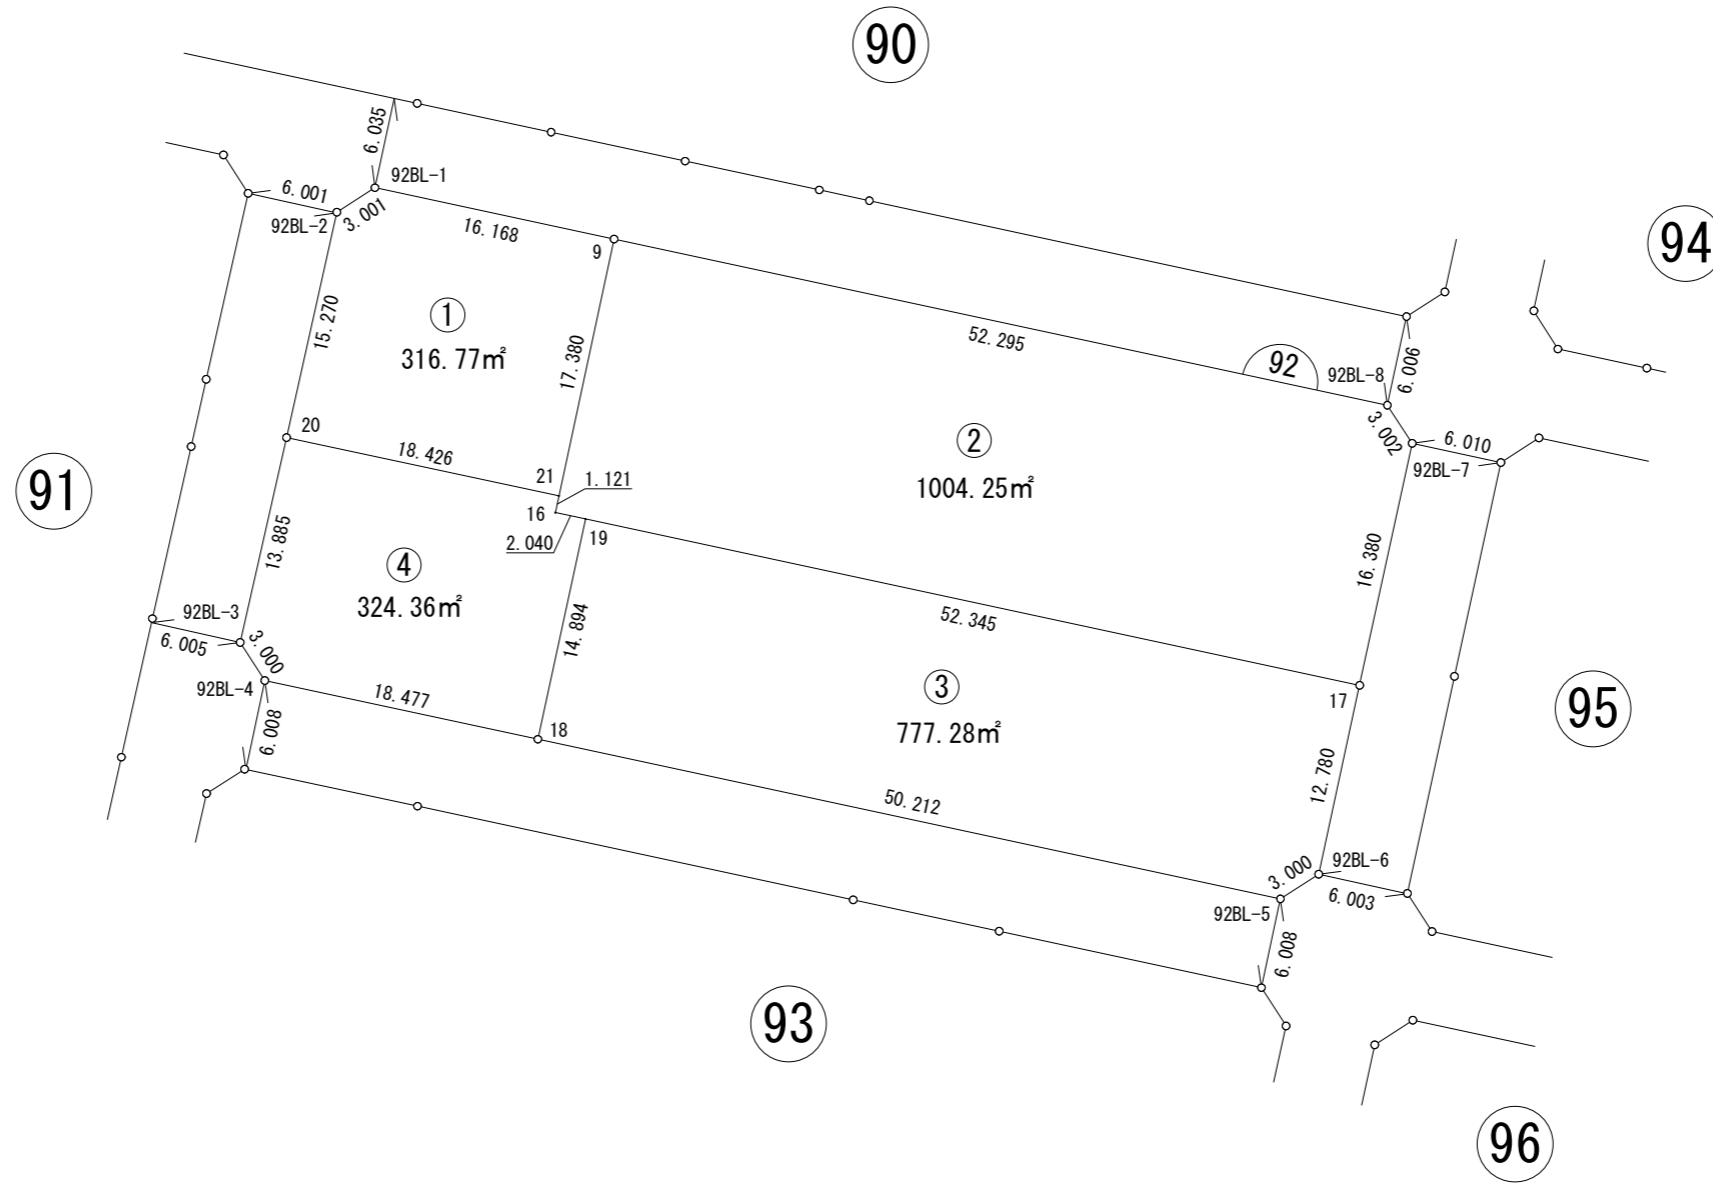


画地出来形確認測量図

街区番号	92BL
街区面積	2422.68㎡
画地面積	2422.66㎡

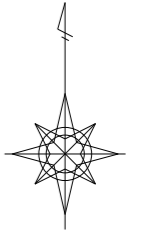

※世界測地系面積です。