
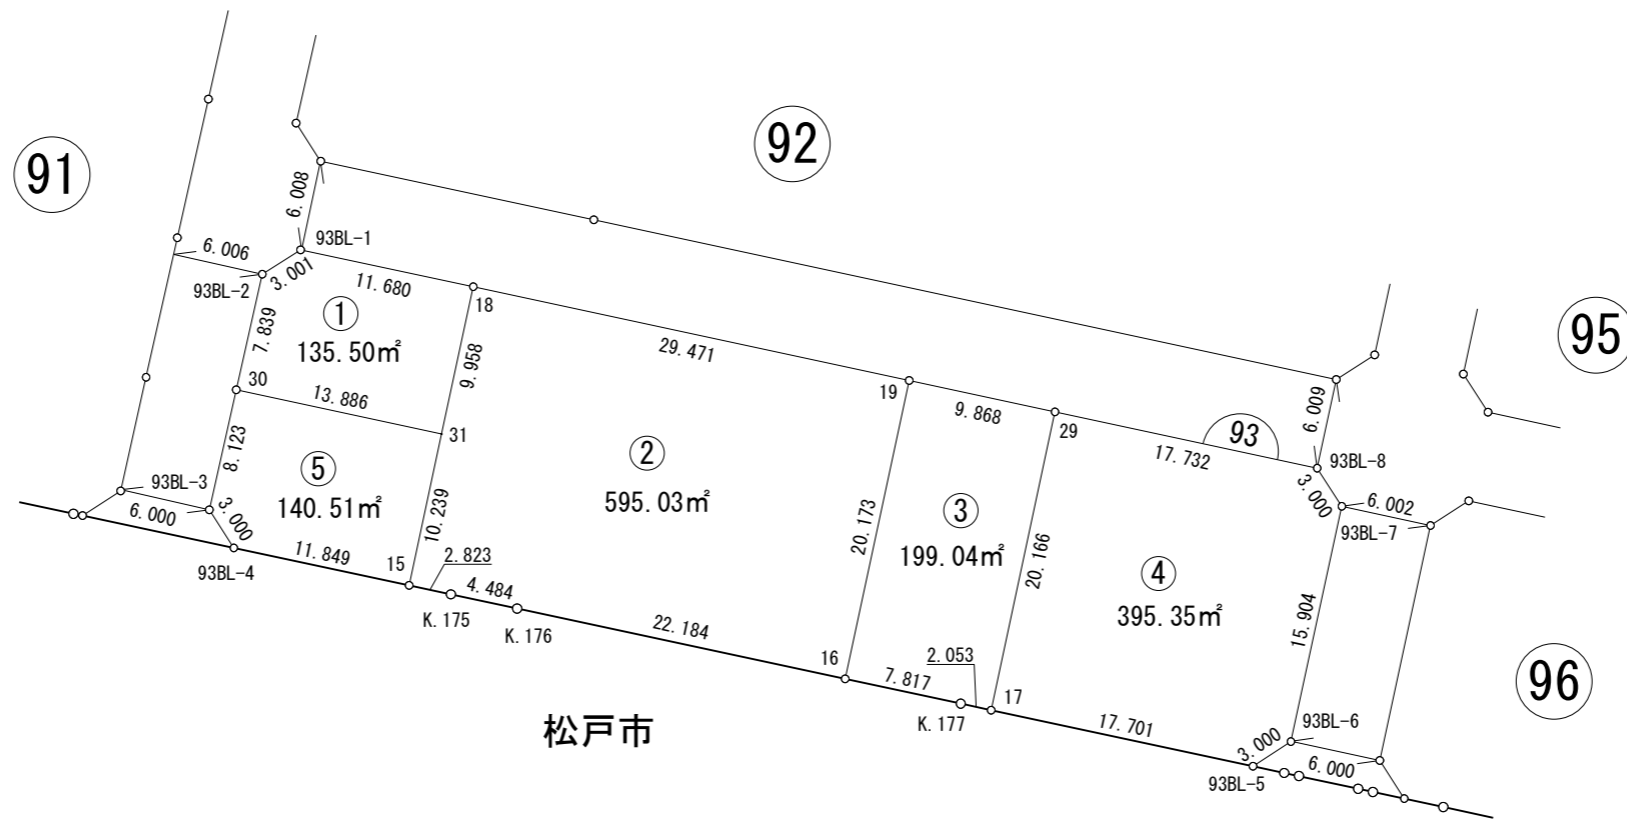


画地出来形確認測量図

街区番号	93BL
街区面積	1465.46㎡
画地面積	1465.43㎡

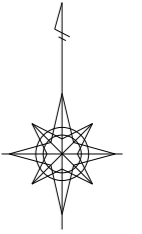

松戸市

※世界測地系面積です。