
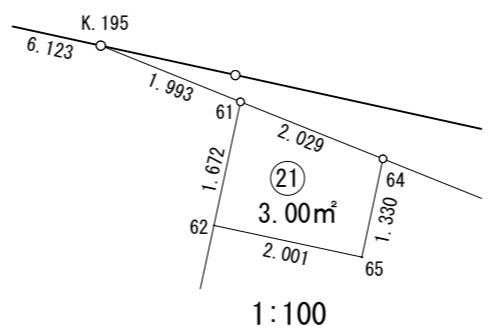


1:500

画地出来形確認測量図

街区番号	94BL
街区面積	3598.44㎡
画地面積	3598.34㎡

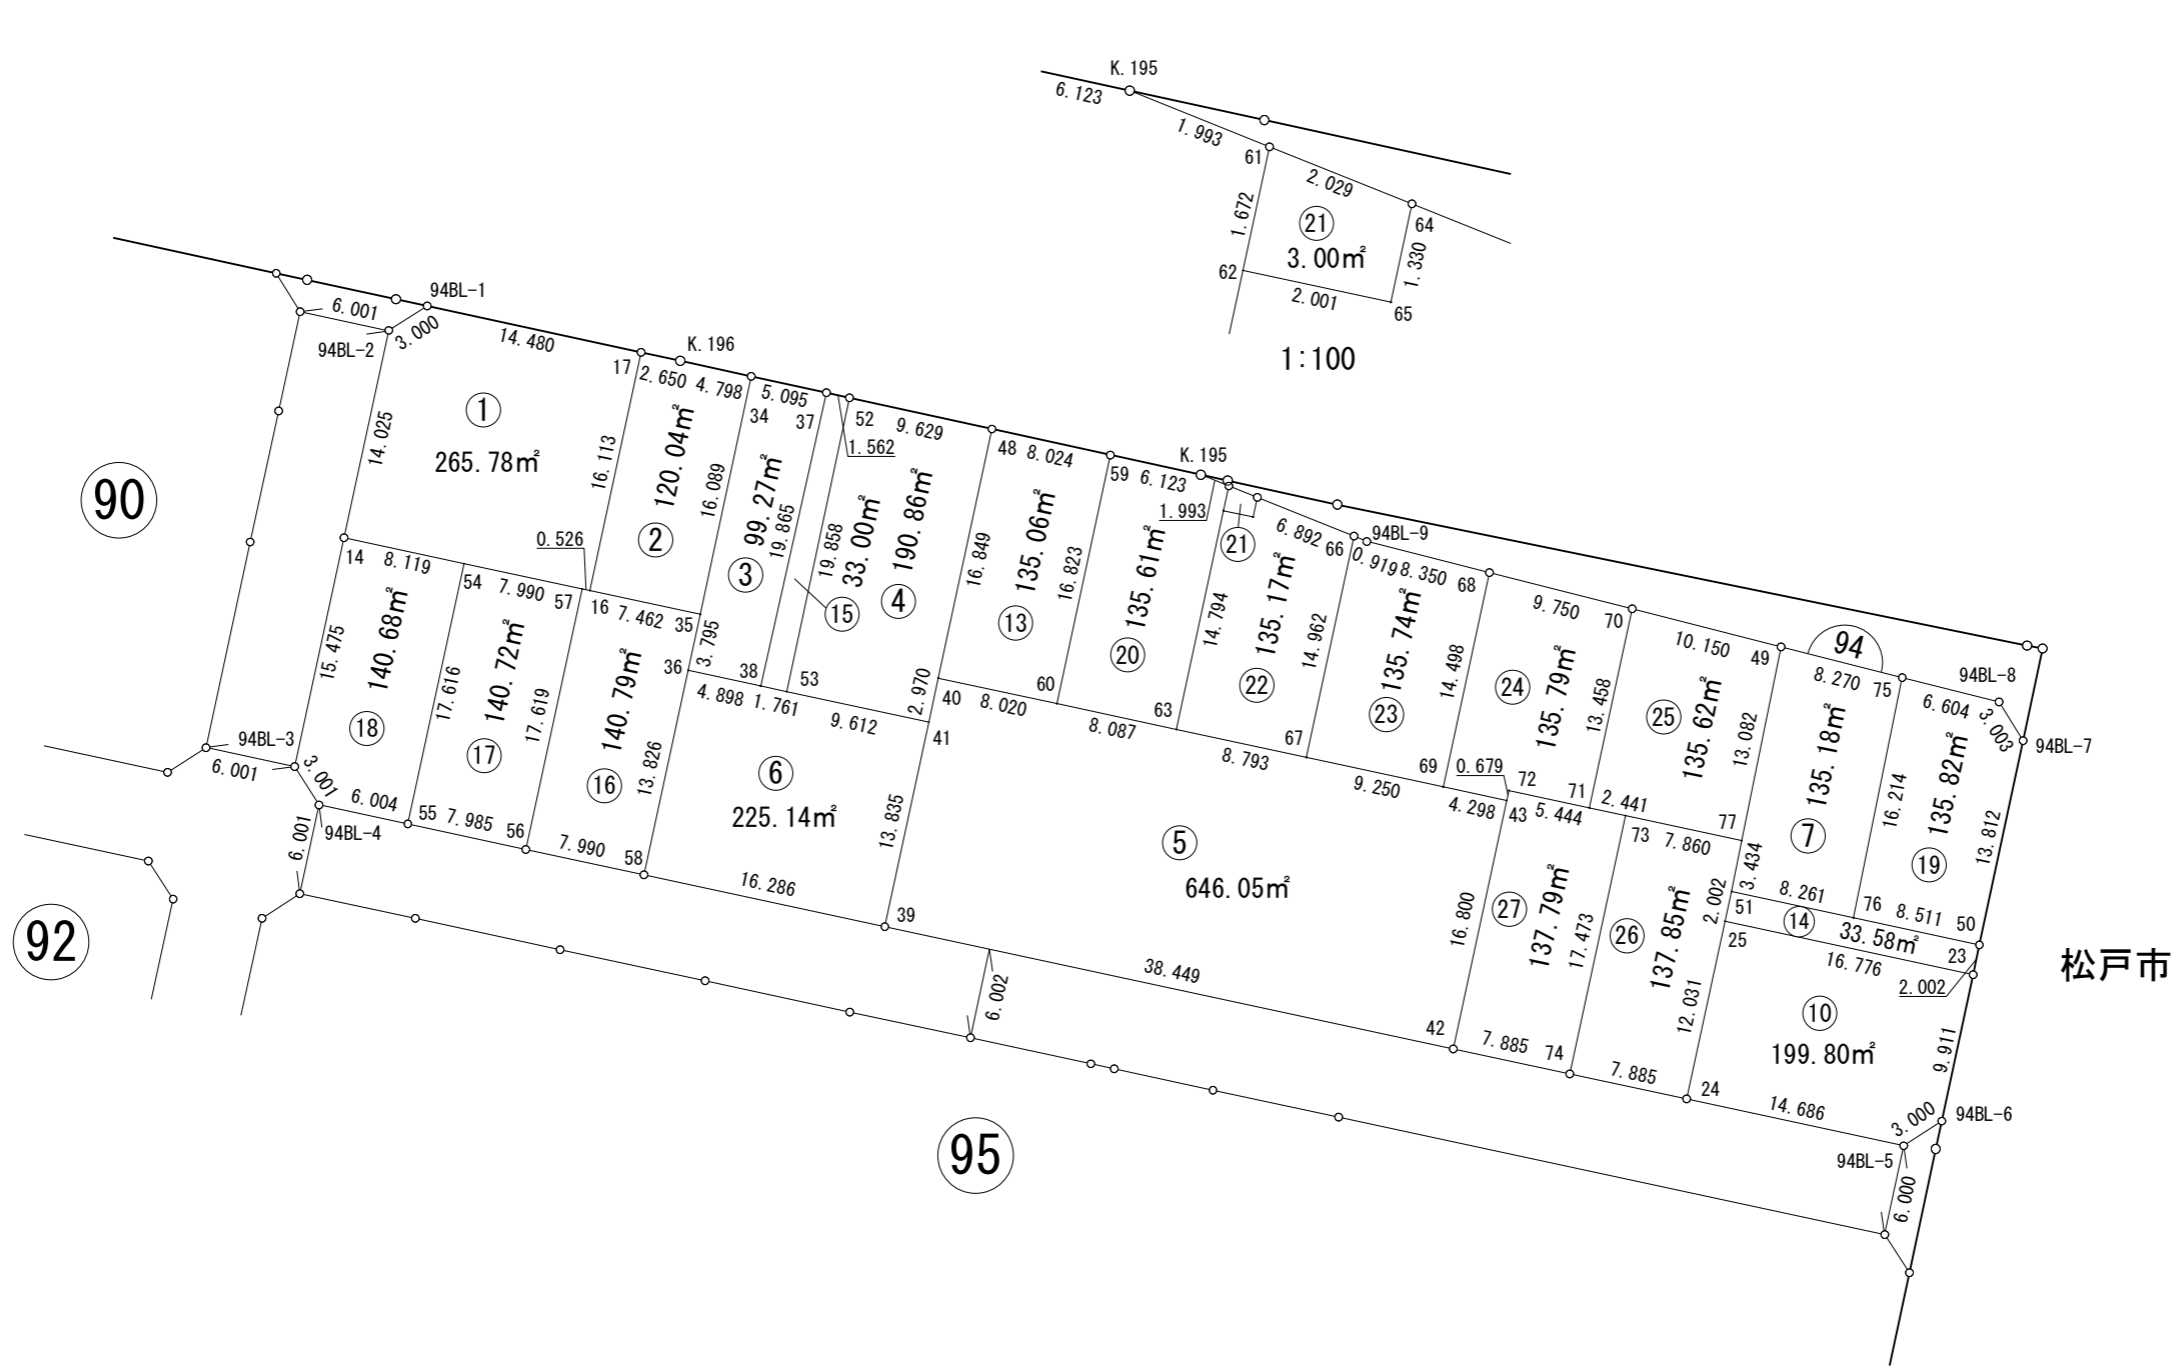

※世界測地系面積です。