
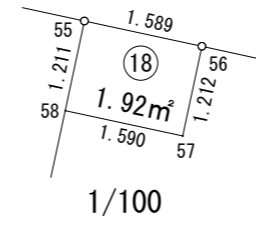
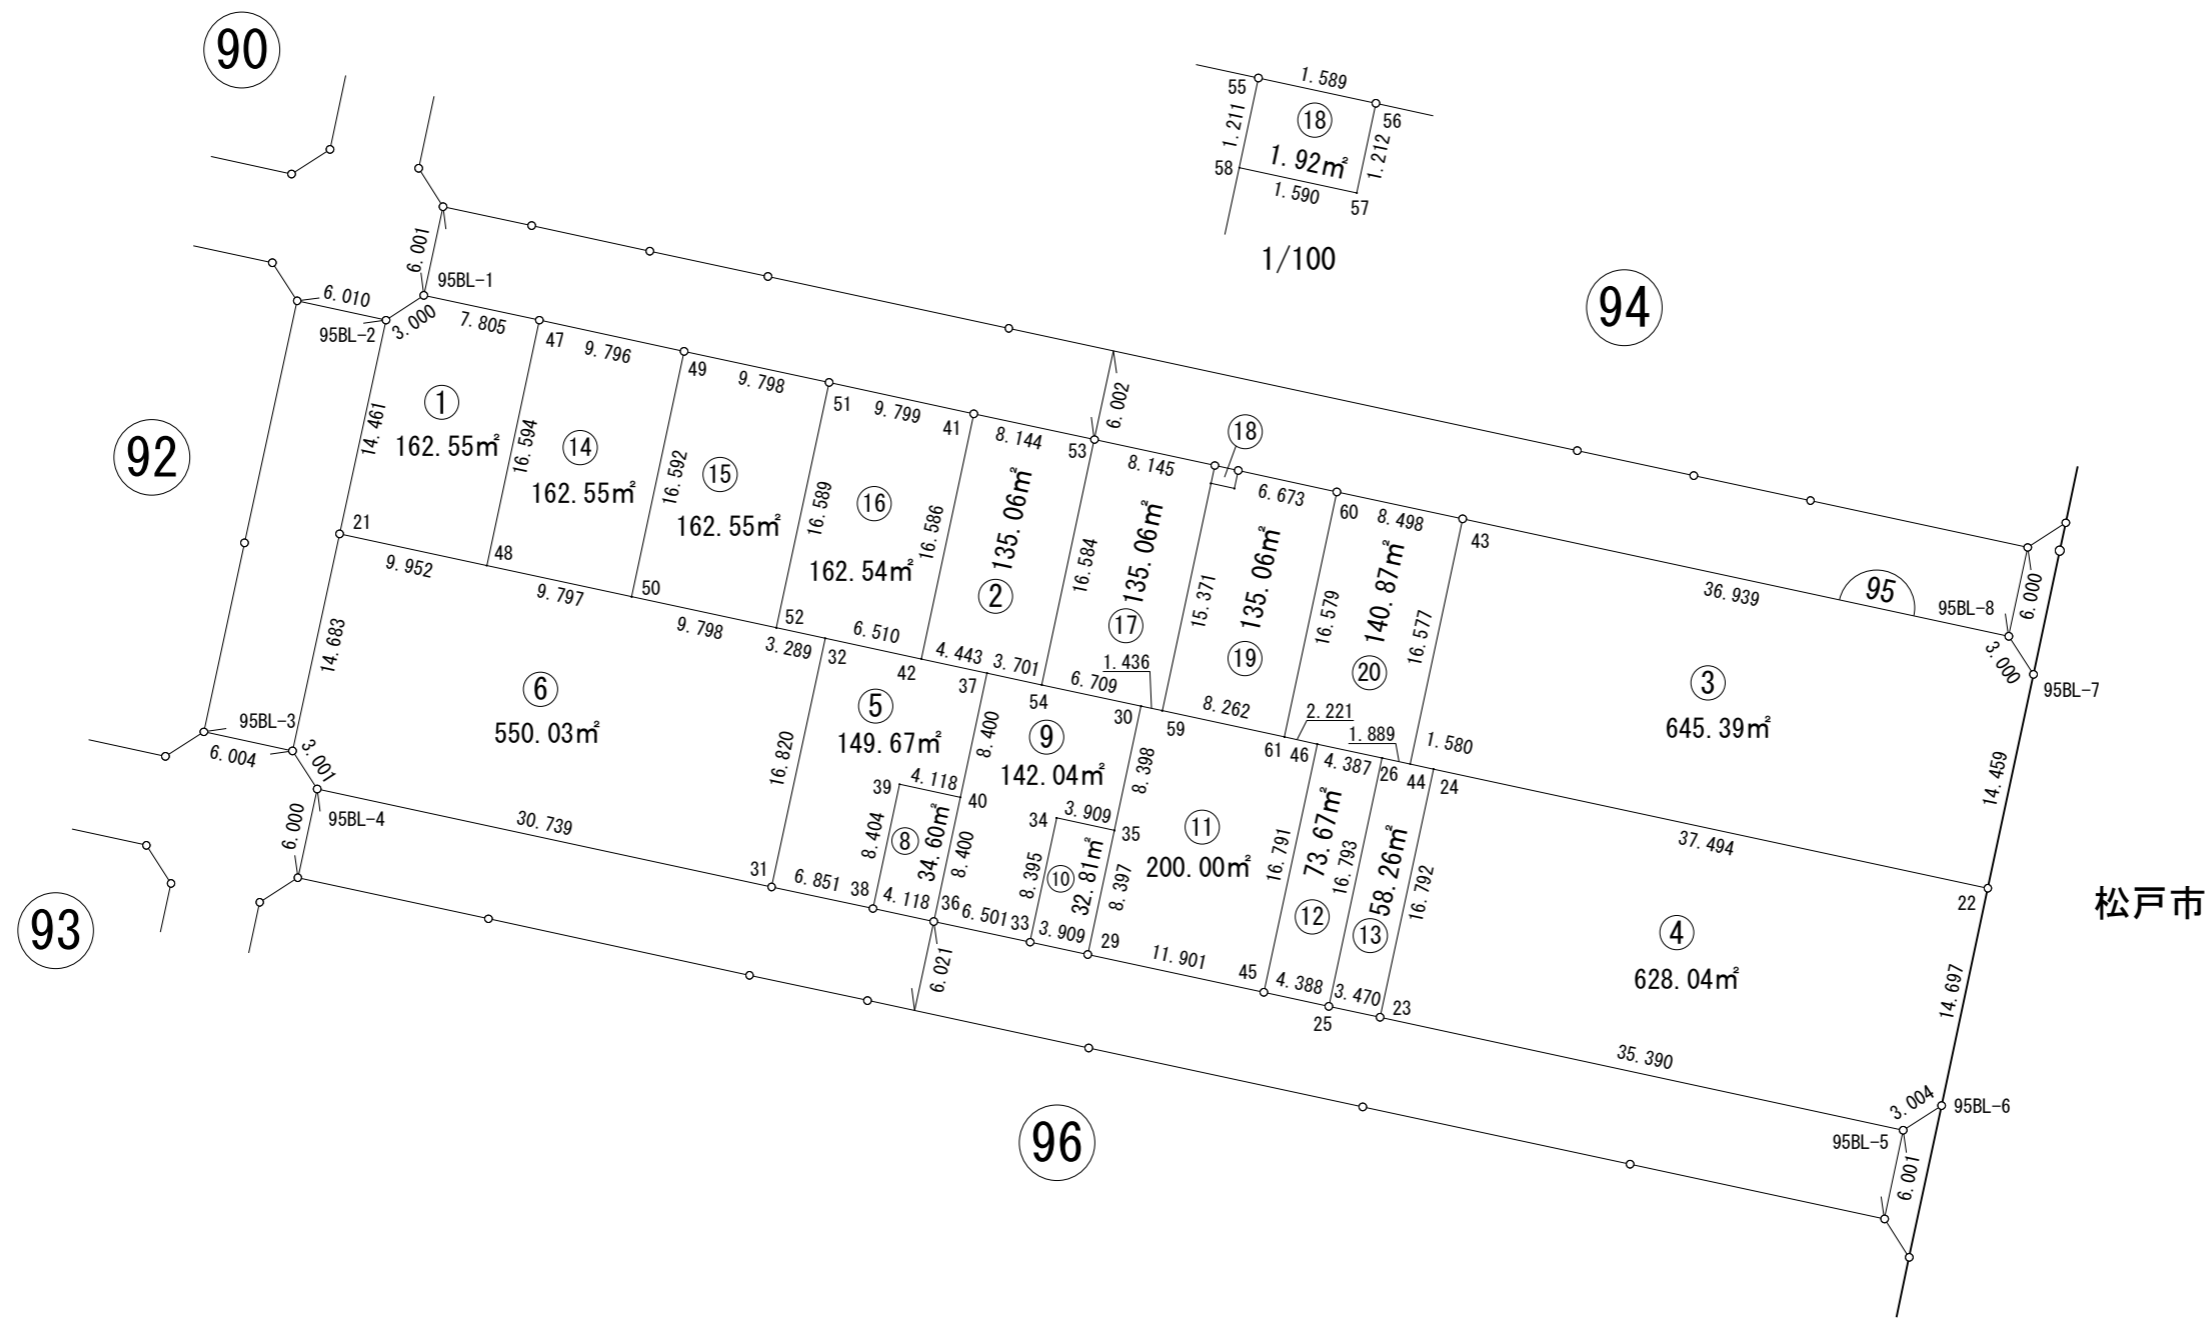


画地出来形確認測量図

街区番号	95BL
街区面積	3712.78㎡
画地面積	3712.67㎡

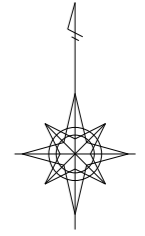

松戸市

※世界測地系面積です。