
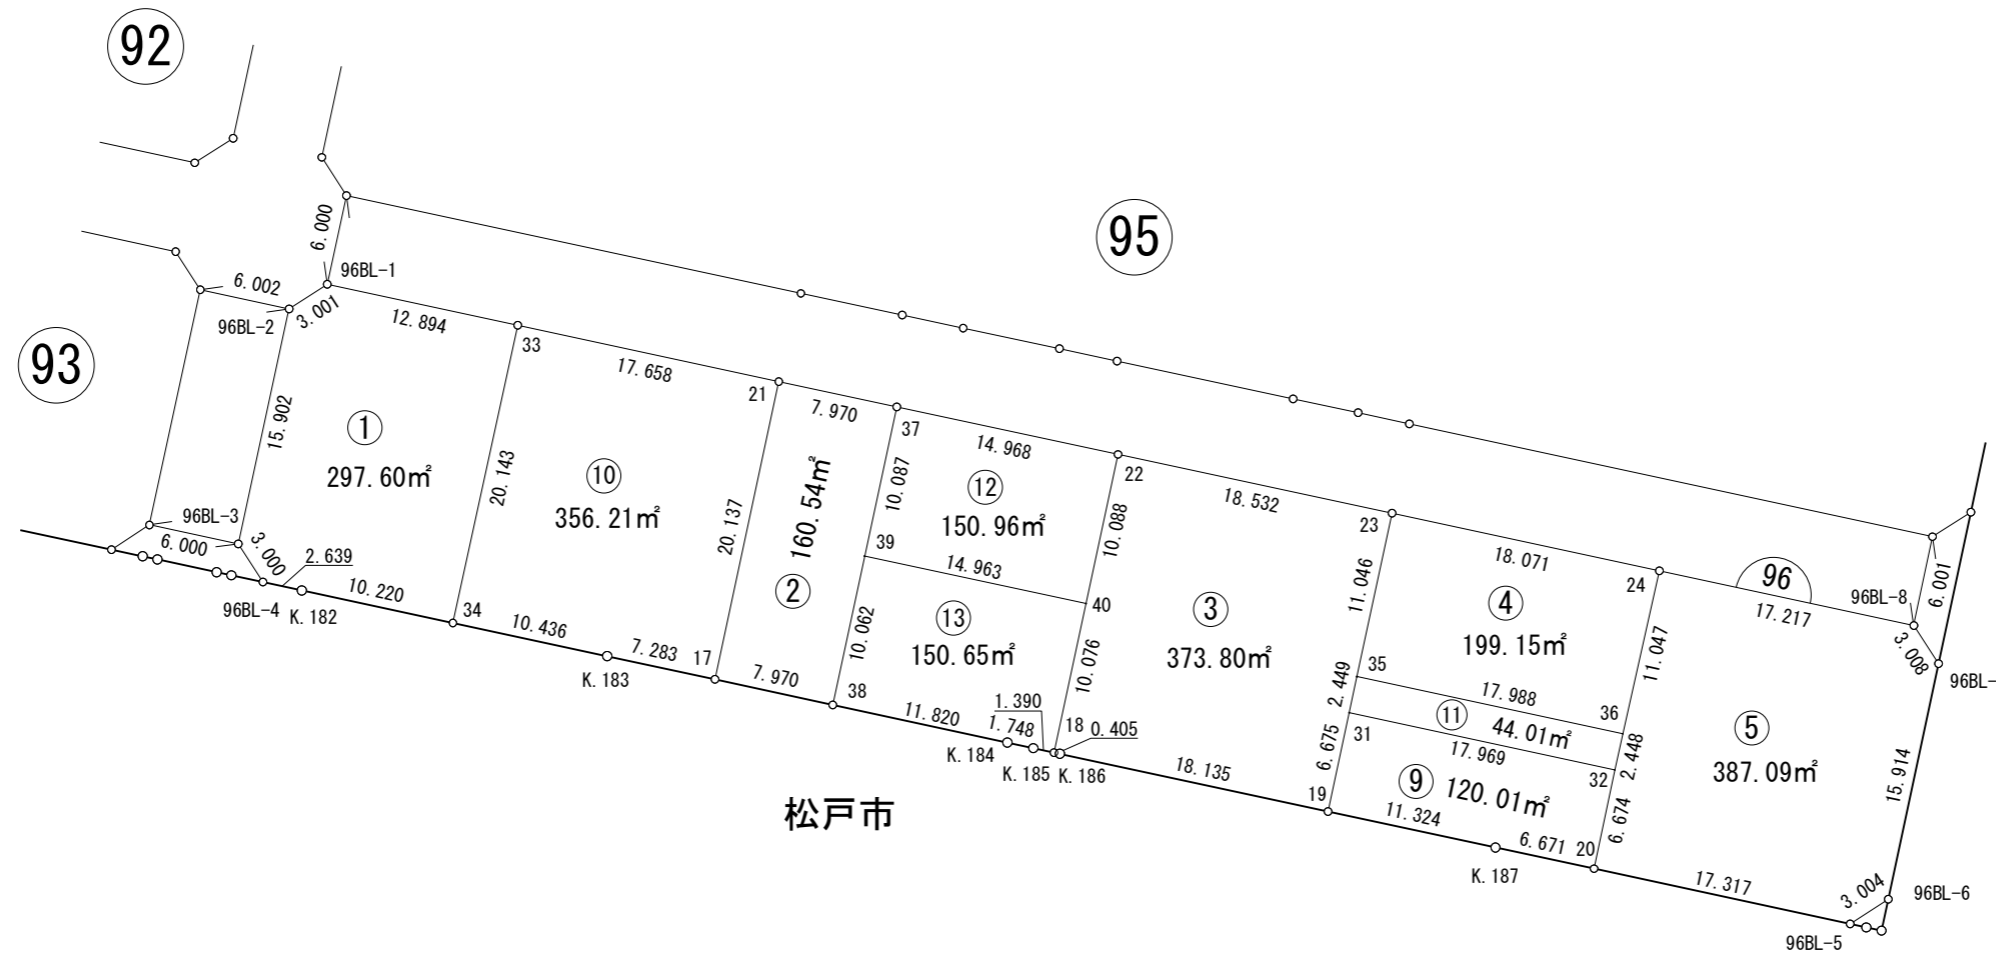


画地出来形確認測量図

街区番号	96BL
街区面積	2240.05㎡
画地面積	2240.02㎡

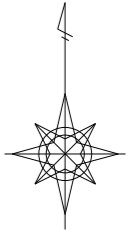

松戸市

松戸市

※世界測地系面積です。