
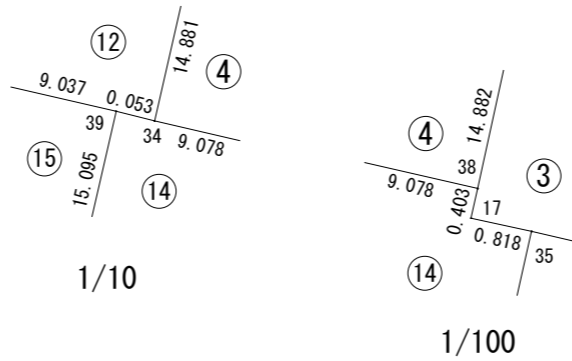
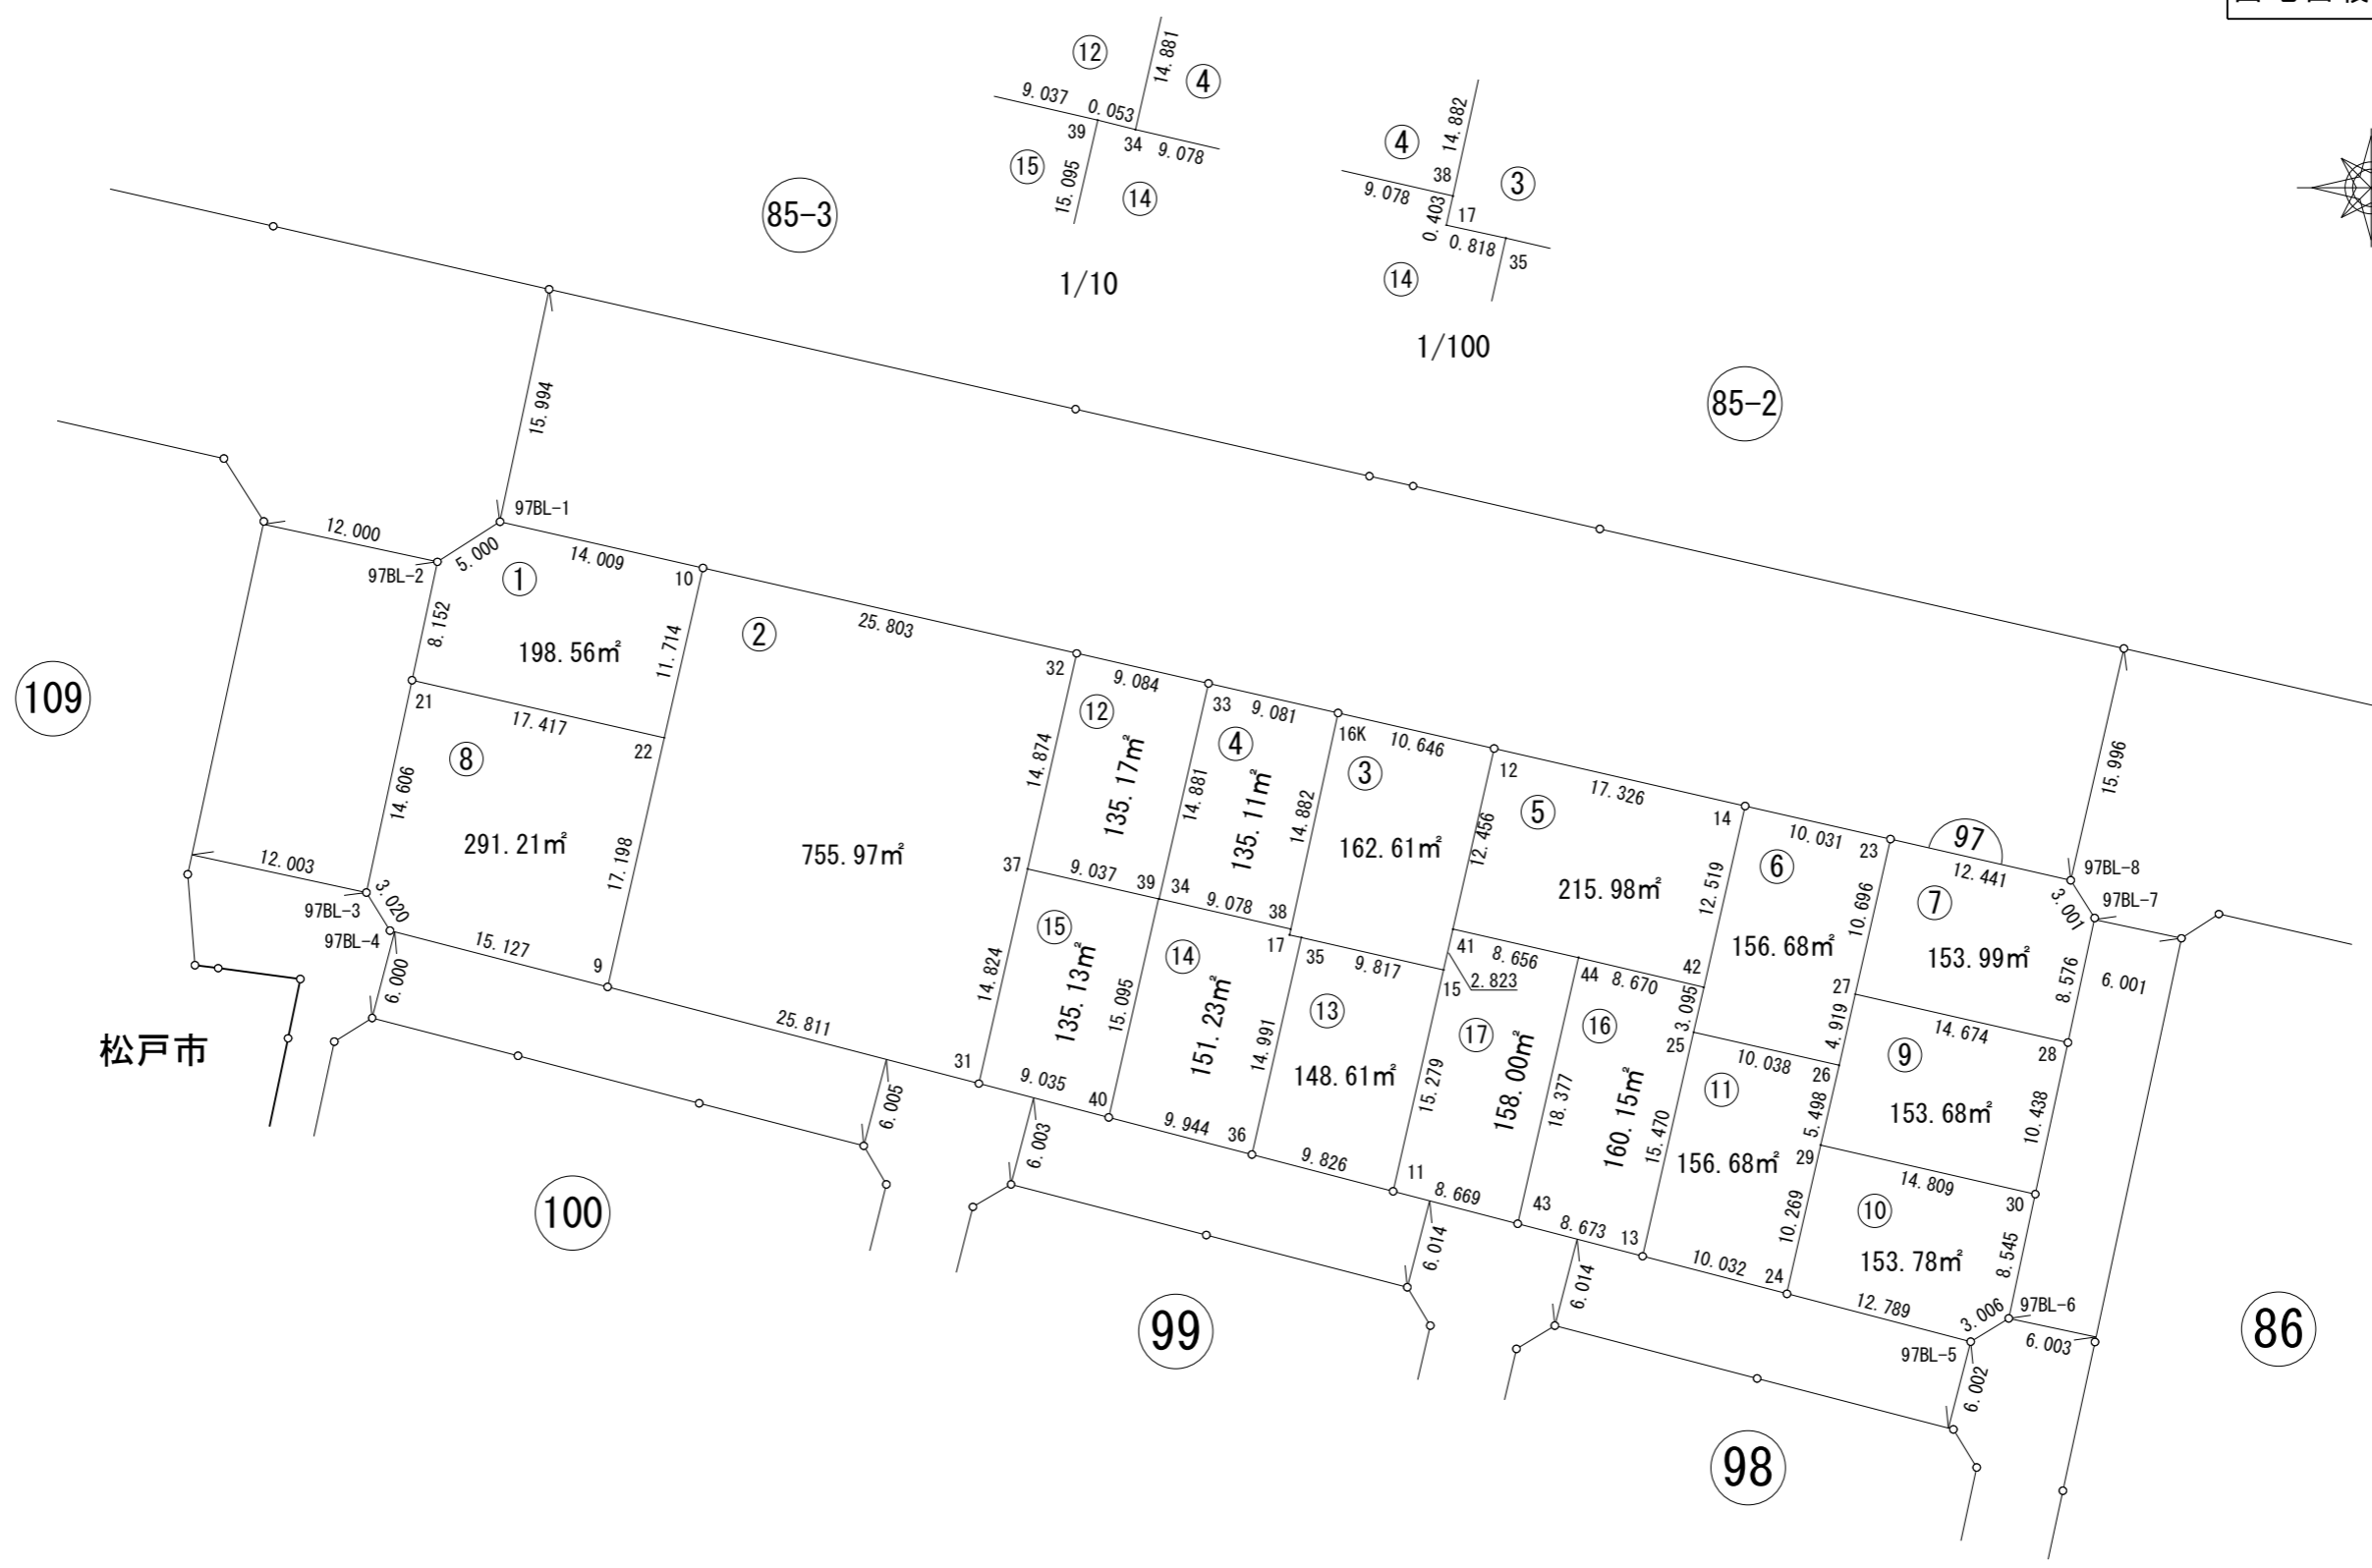


画地出来形確認測量図

街区番号	97BL
街区面積	3422.63㎡
画地面積	3422.54㎡

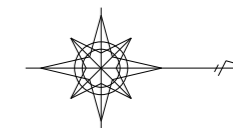

松戸市

※世界測地系面積です。