
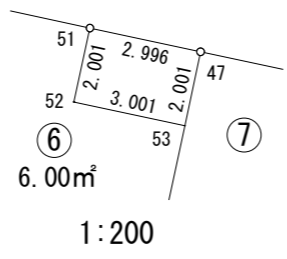


画地出来形確認測量図

街区番号	98BL
街区面積	3647.57m ²
画地面積	3647.46m ²

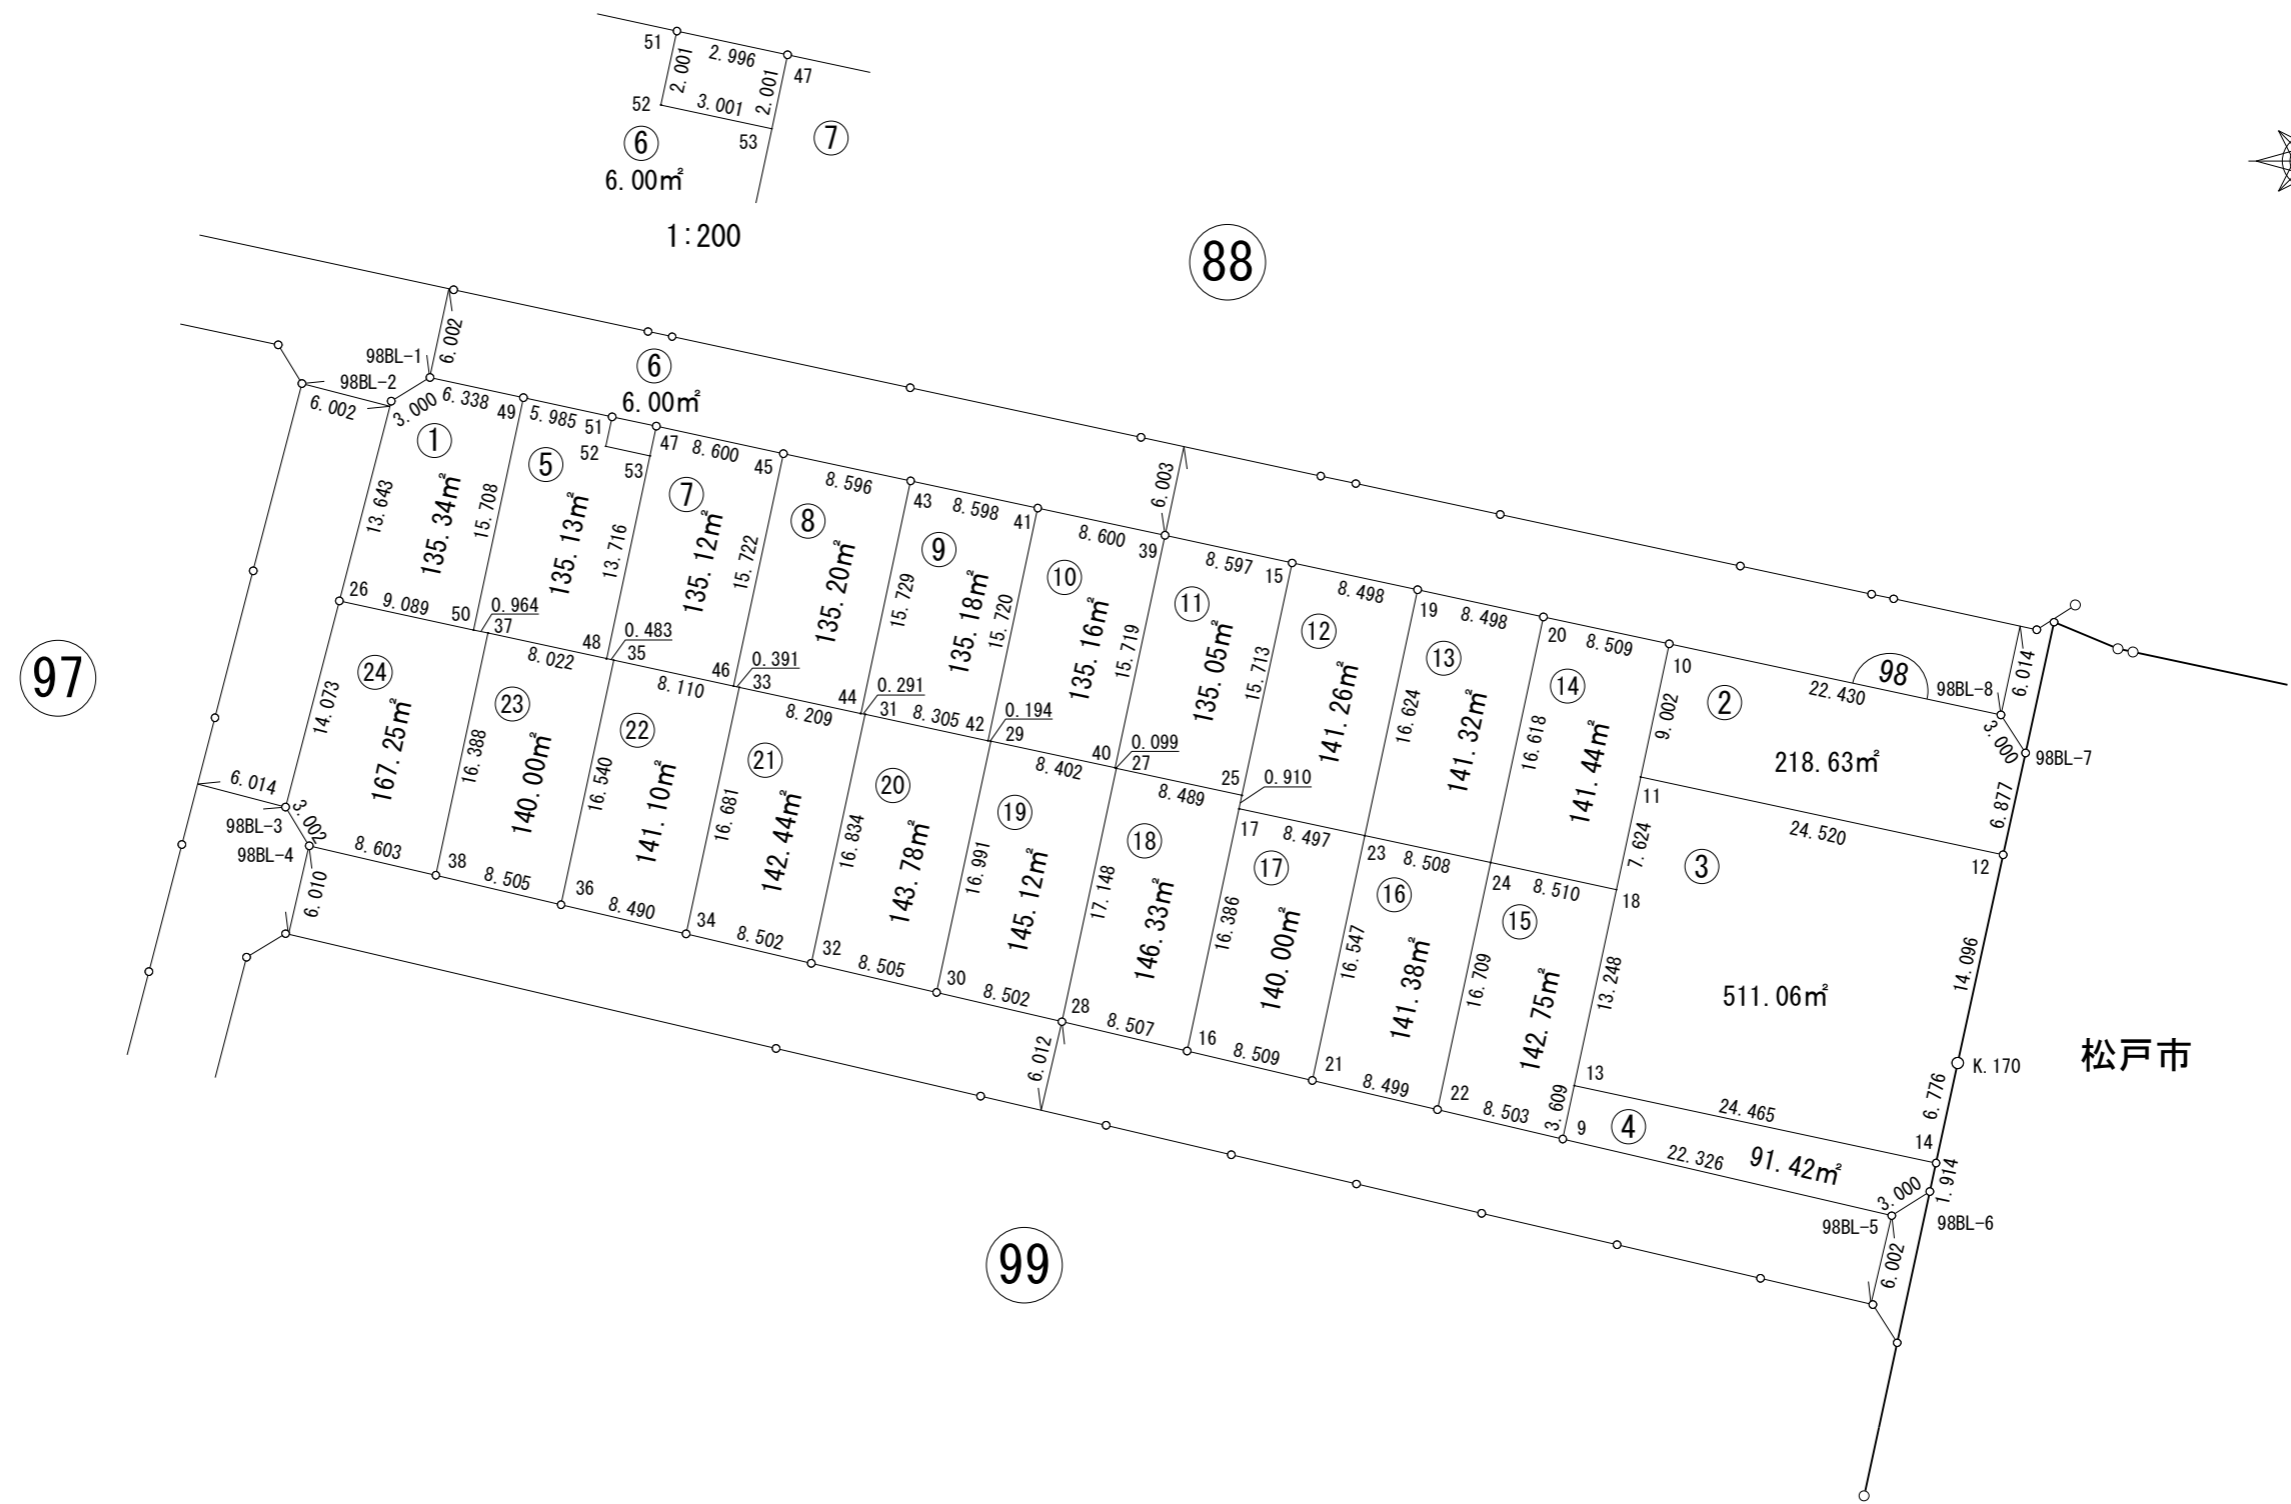

松戸市

※世界測地系面積です。