
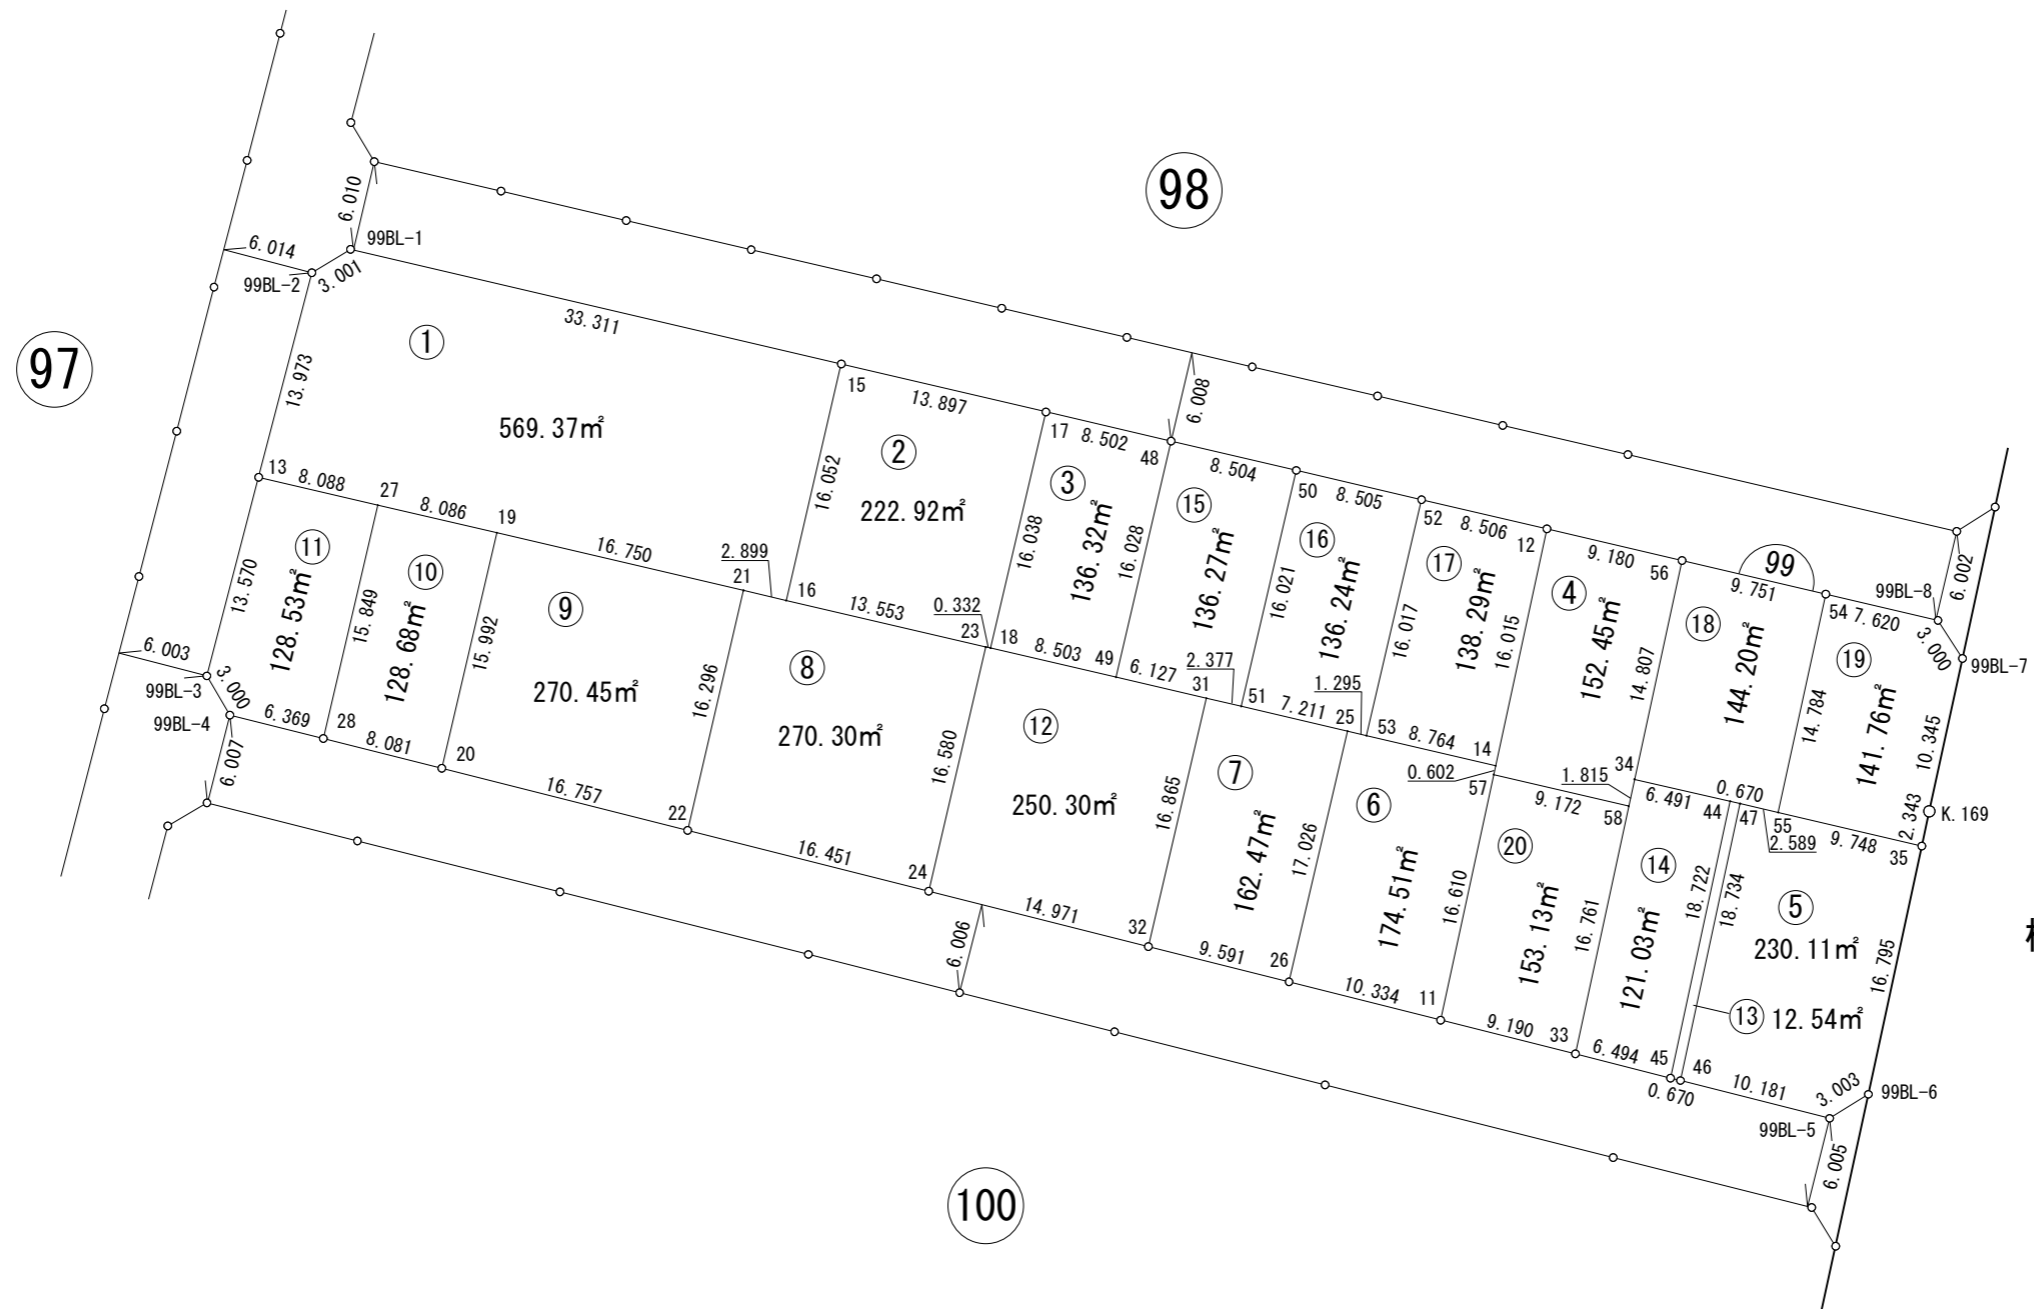


画地出来形確認測量図

街区番号	99BL
街区面積	3679.96㎡
画地面積	3679.87㎡

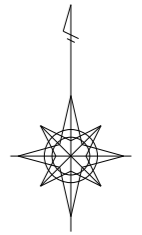

松戸市

※世界測地系面積です。