
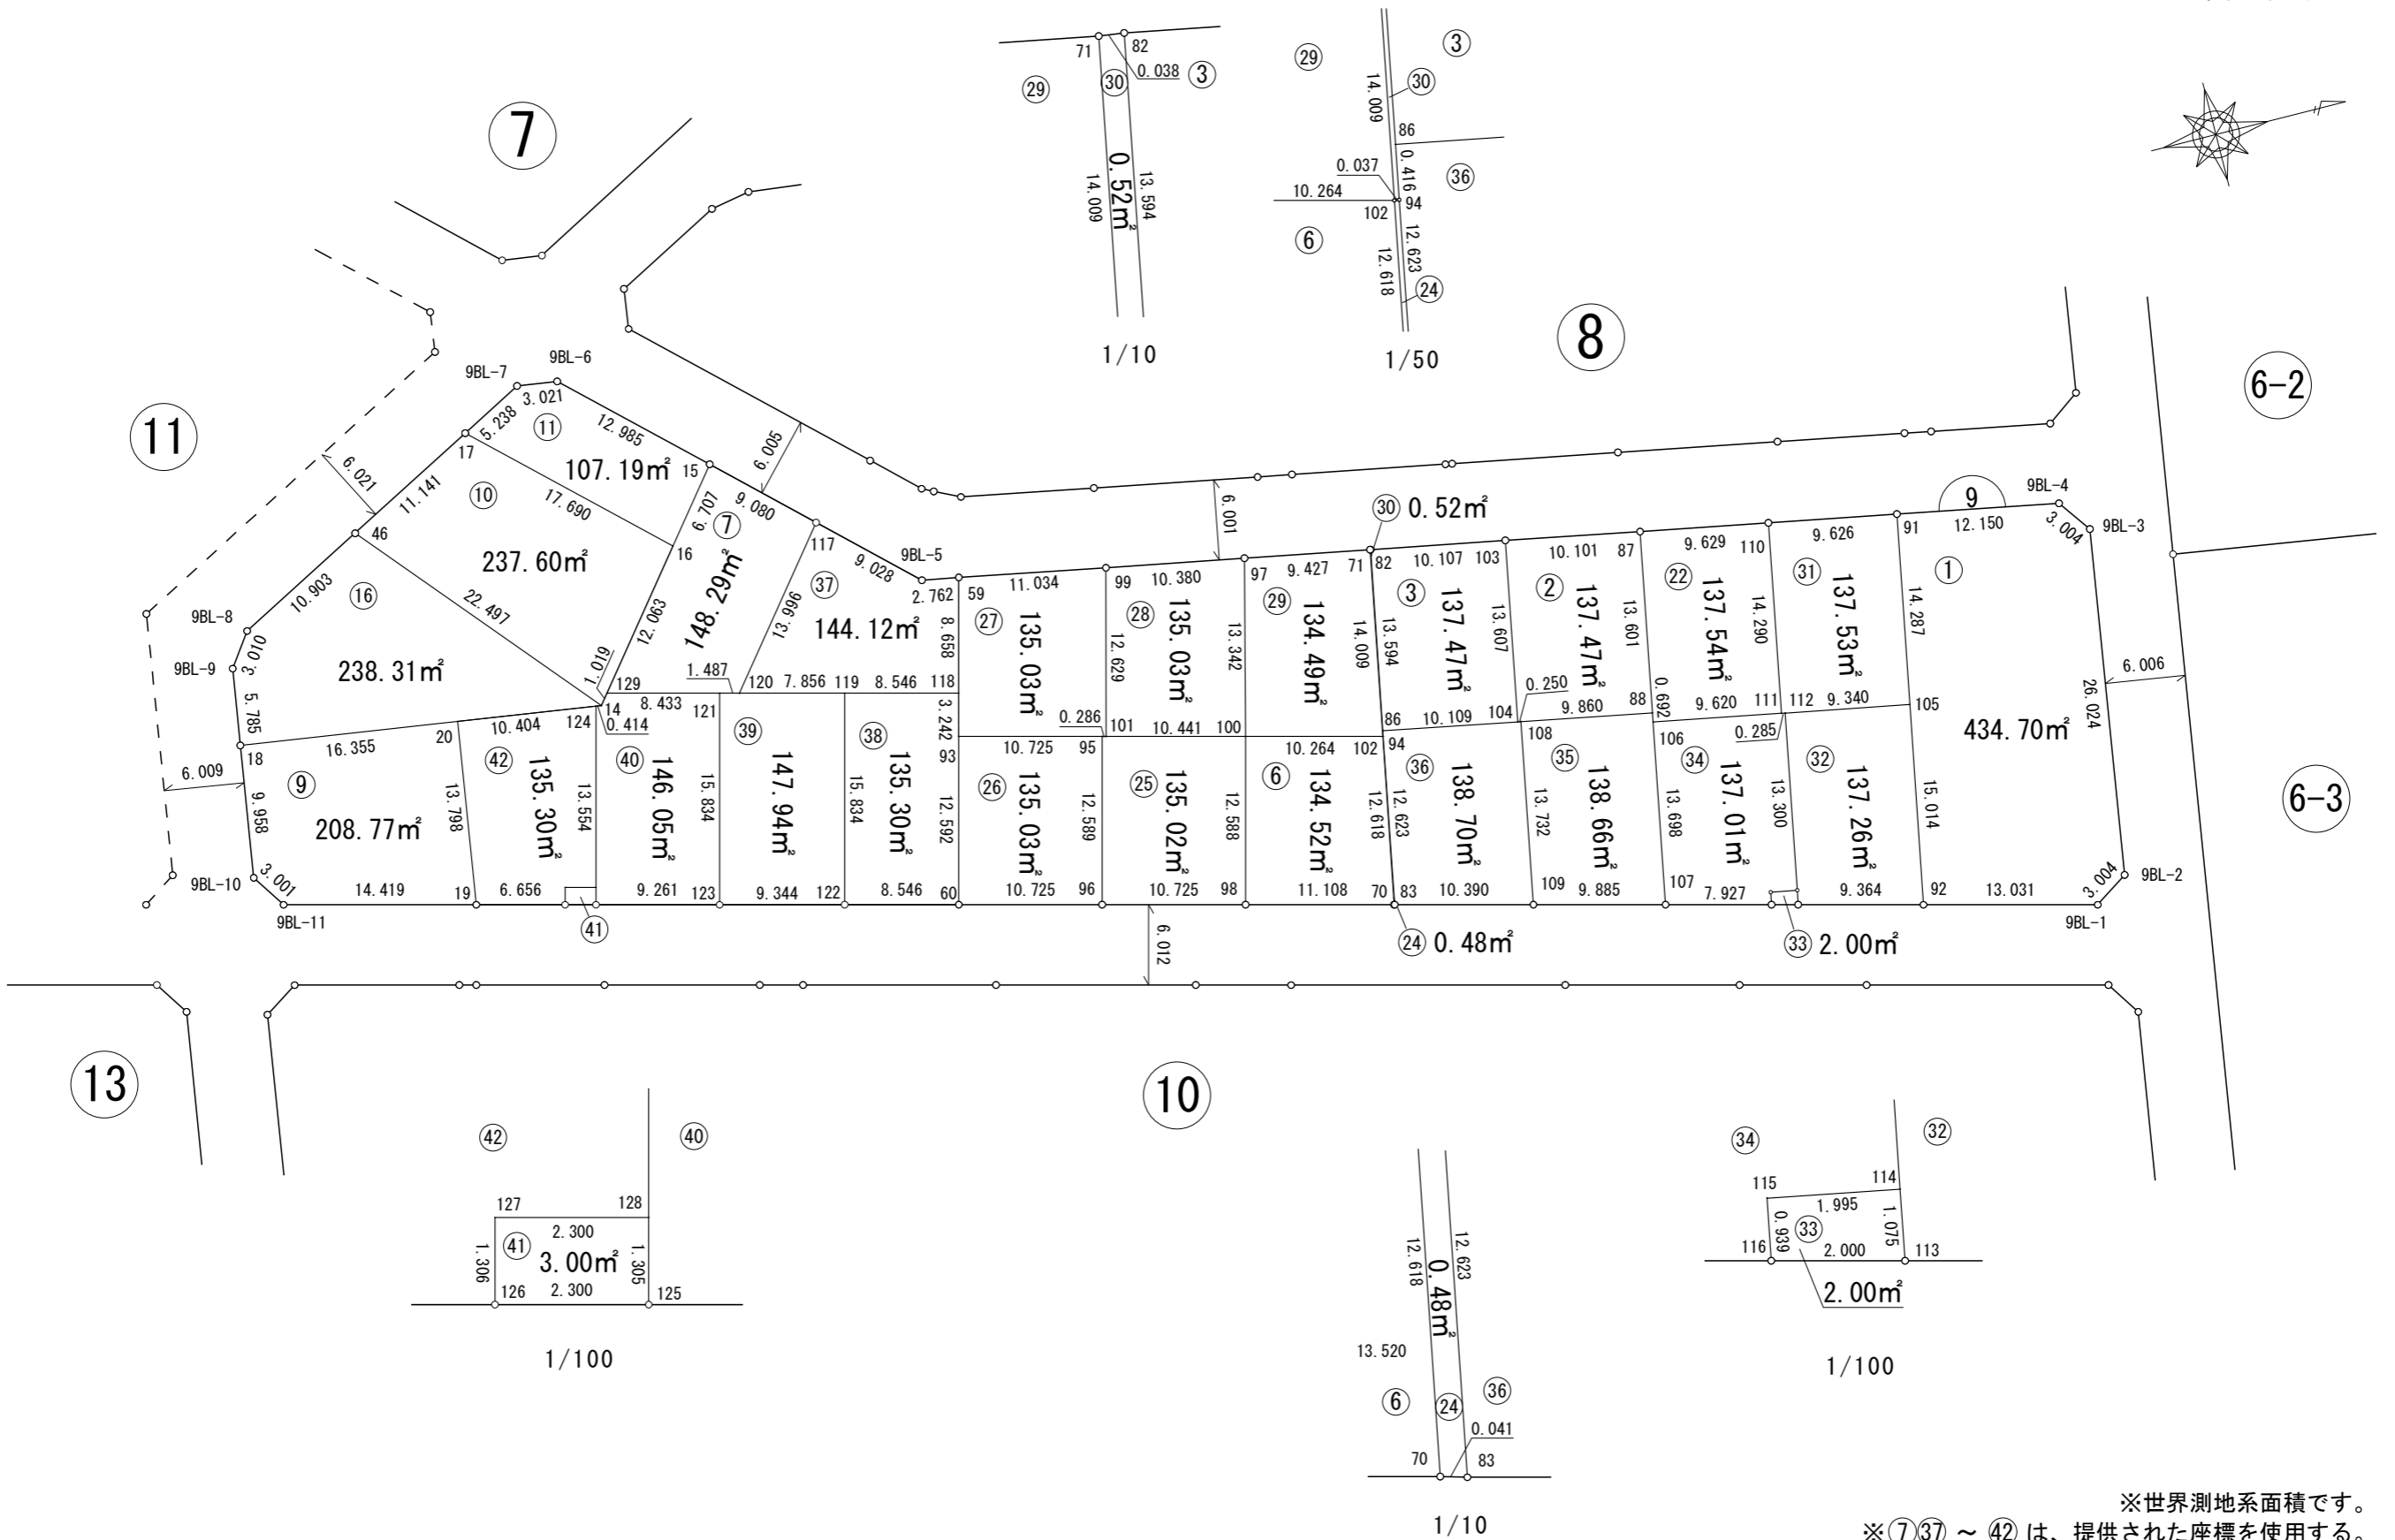


1:500

画地出来形確認測量図

街区番号	9BL
街区面積	4000.48㎡
画地面積	4000.33㎡

令和2年 6月26日

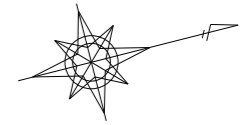

※世界測地系面積です。
 ※⑦③⑦ ~ ④②は、提供された座標を使用する。