

本事業における更新管路

品名	Tag-Number	口径	継手	面積寸法	材質	ノーマル	備註
① 大口径管		350	A型	6000	J5C-D		
② 大口径管		200		5000			
③ 大口径管		150		5000			
④ 大口径管		75		4000			

参考図1-2 更新管路(埋設管)平面図(2)


本図面は水北1第2号排水処理  
 附帯機械設備工事の竣工図  
 「濃縮槽 脱水機棟配管詳細図」  
 中に本事業の更新範囲を記入  
 したものである。

更新管路を示す

以降、別図参照

以降、別図参照

上澄水返送管  
 責任分界点

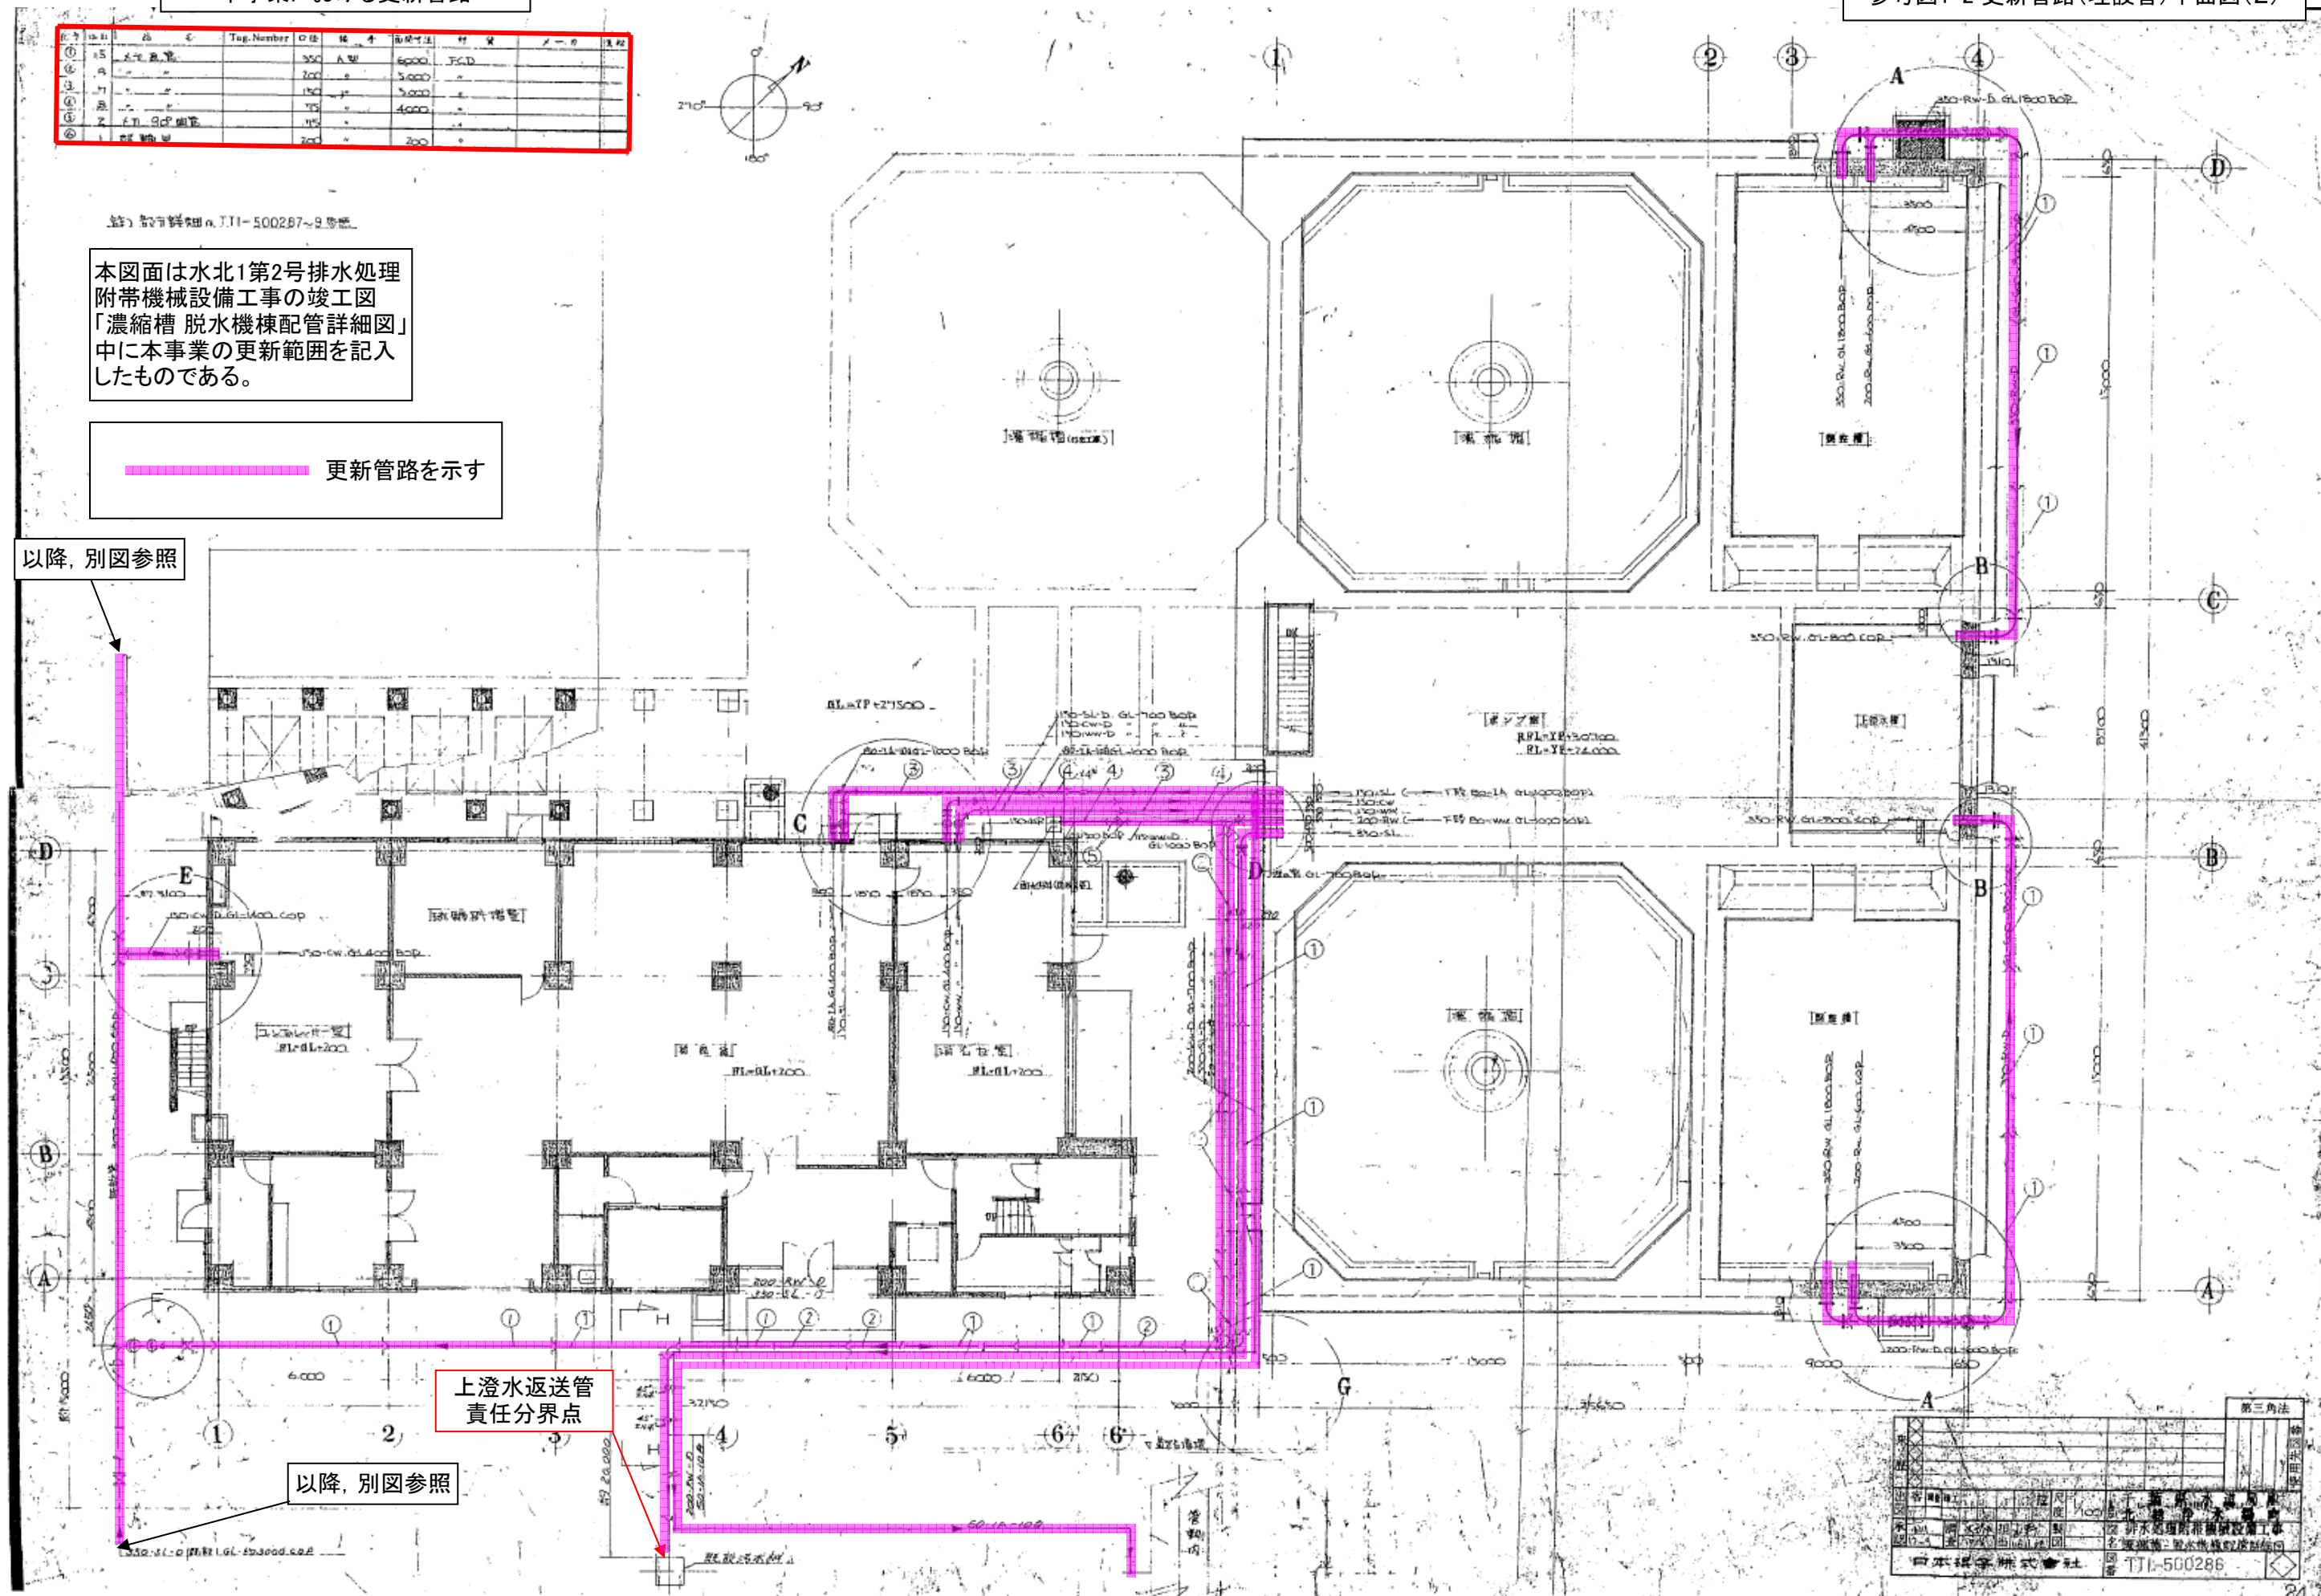

第三角法	
図名	水北1第2号排水処理附帯機械設備工事
図号	濃縮槽 脱水機棟配管詳細図
図番	TJL-500286