1:500

画地出来形確認測量図

街区番号	１１９ＢＬ
街区面積	３６２４．６３㎡
画地面積	３６２４．５３㎡

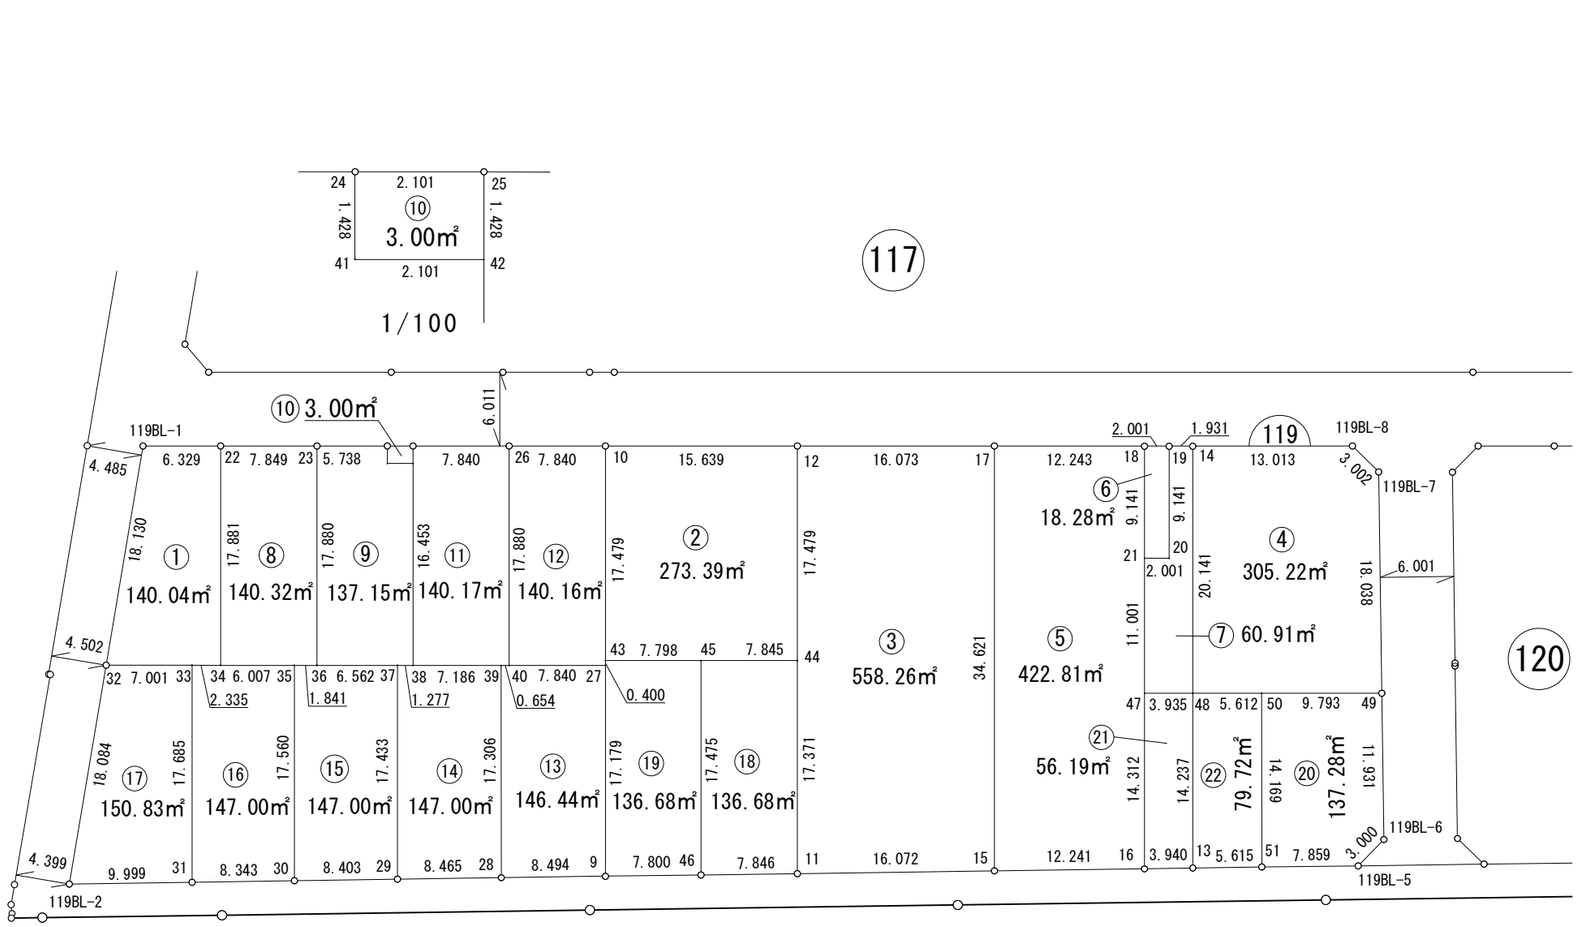

松戸市

※世界測地系面積です。

画地測量設計㈱