1:500

画地出来形確認測量図

街区番号	１７ＢＬ
街区面積	２５４３.７１㎡
画地面積	２５４３.７１㎡

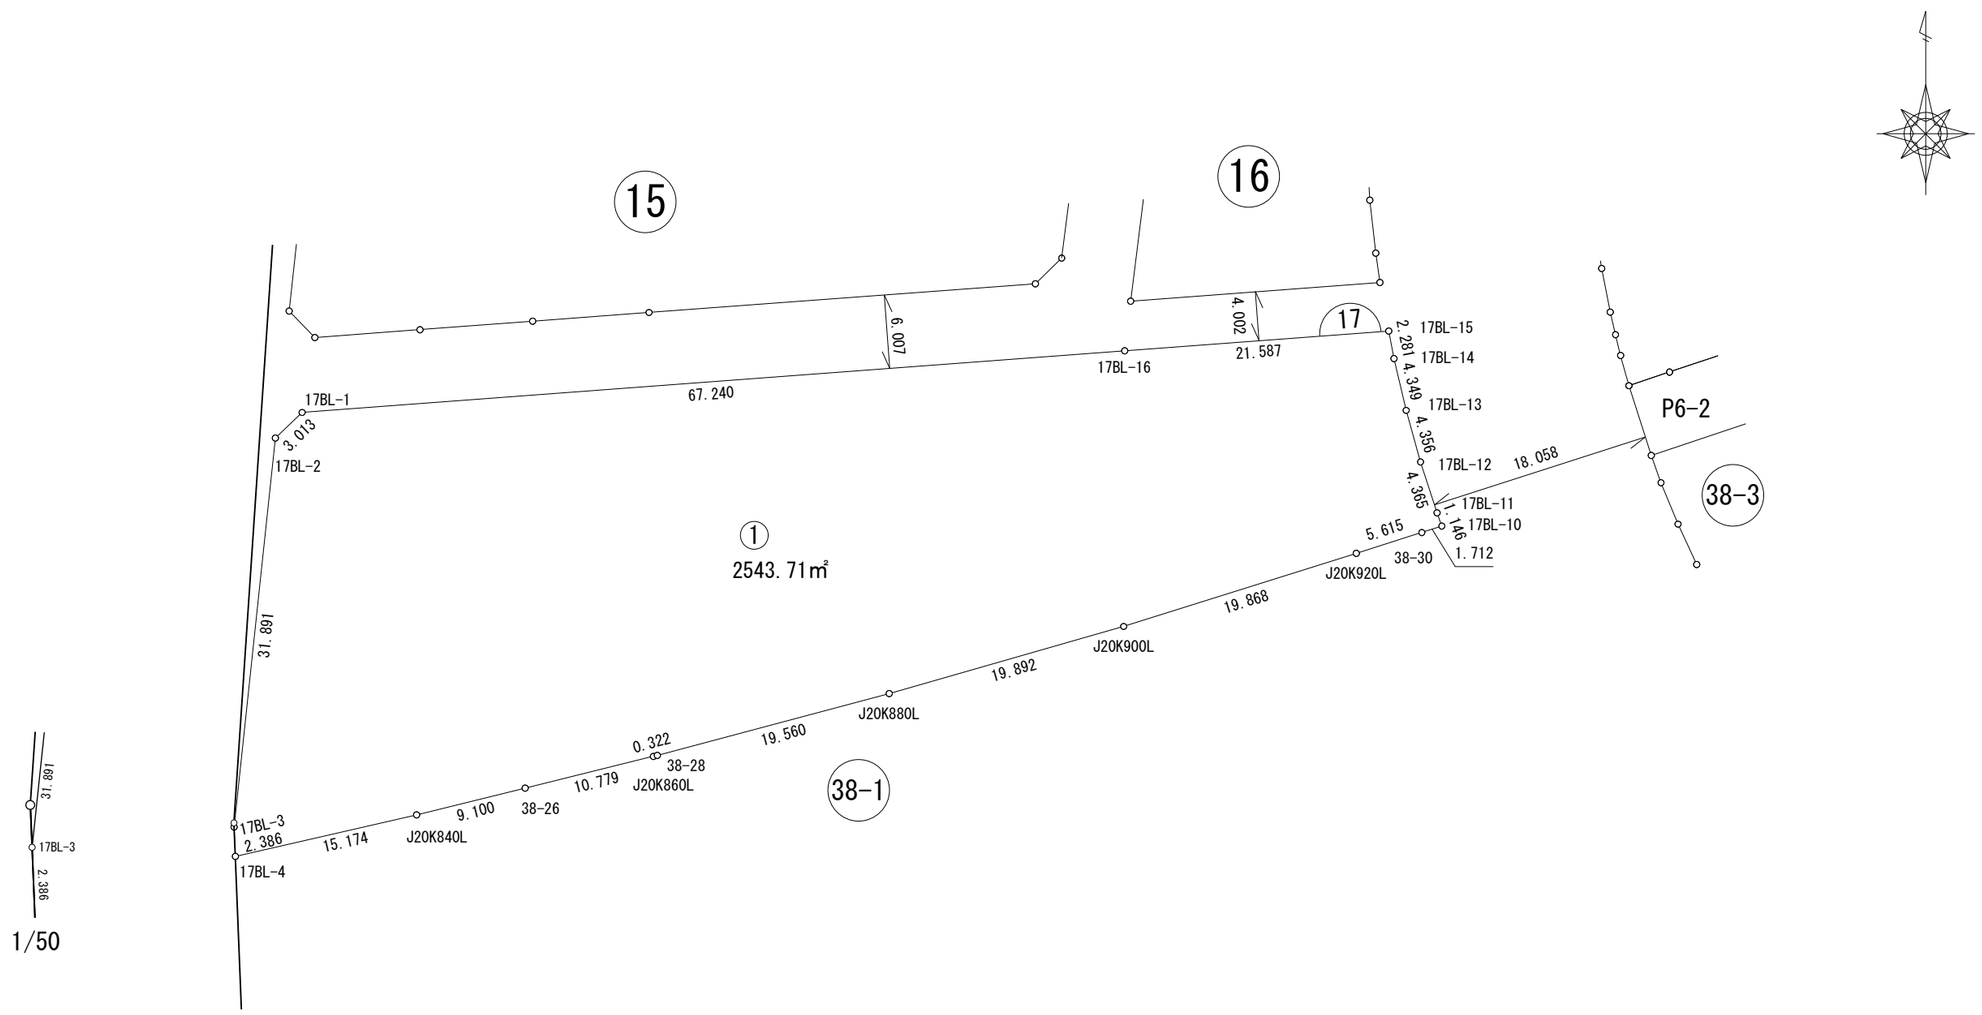

※世界測地系面積です。

画地測量設計㈱