1:1000

画地出来形確認測量図

街区番号	６９ＢＬ
街区面積	１２２３６．５５㎡
画地面積	１２２３６．４８㎡

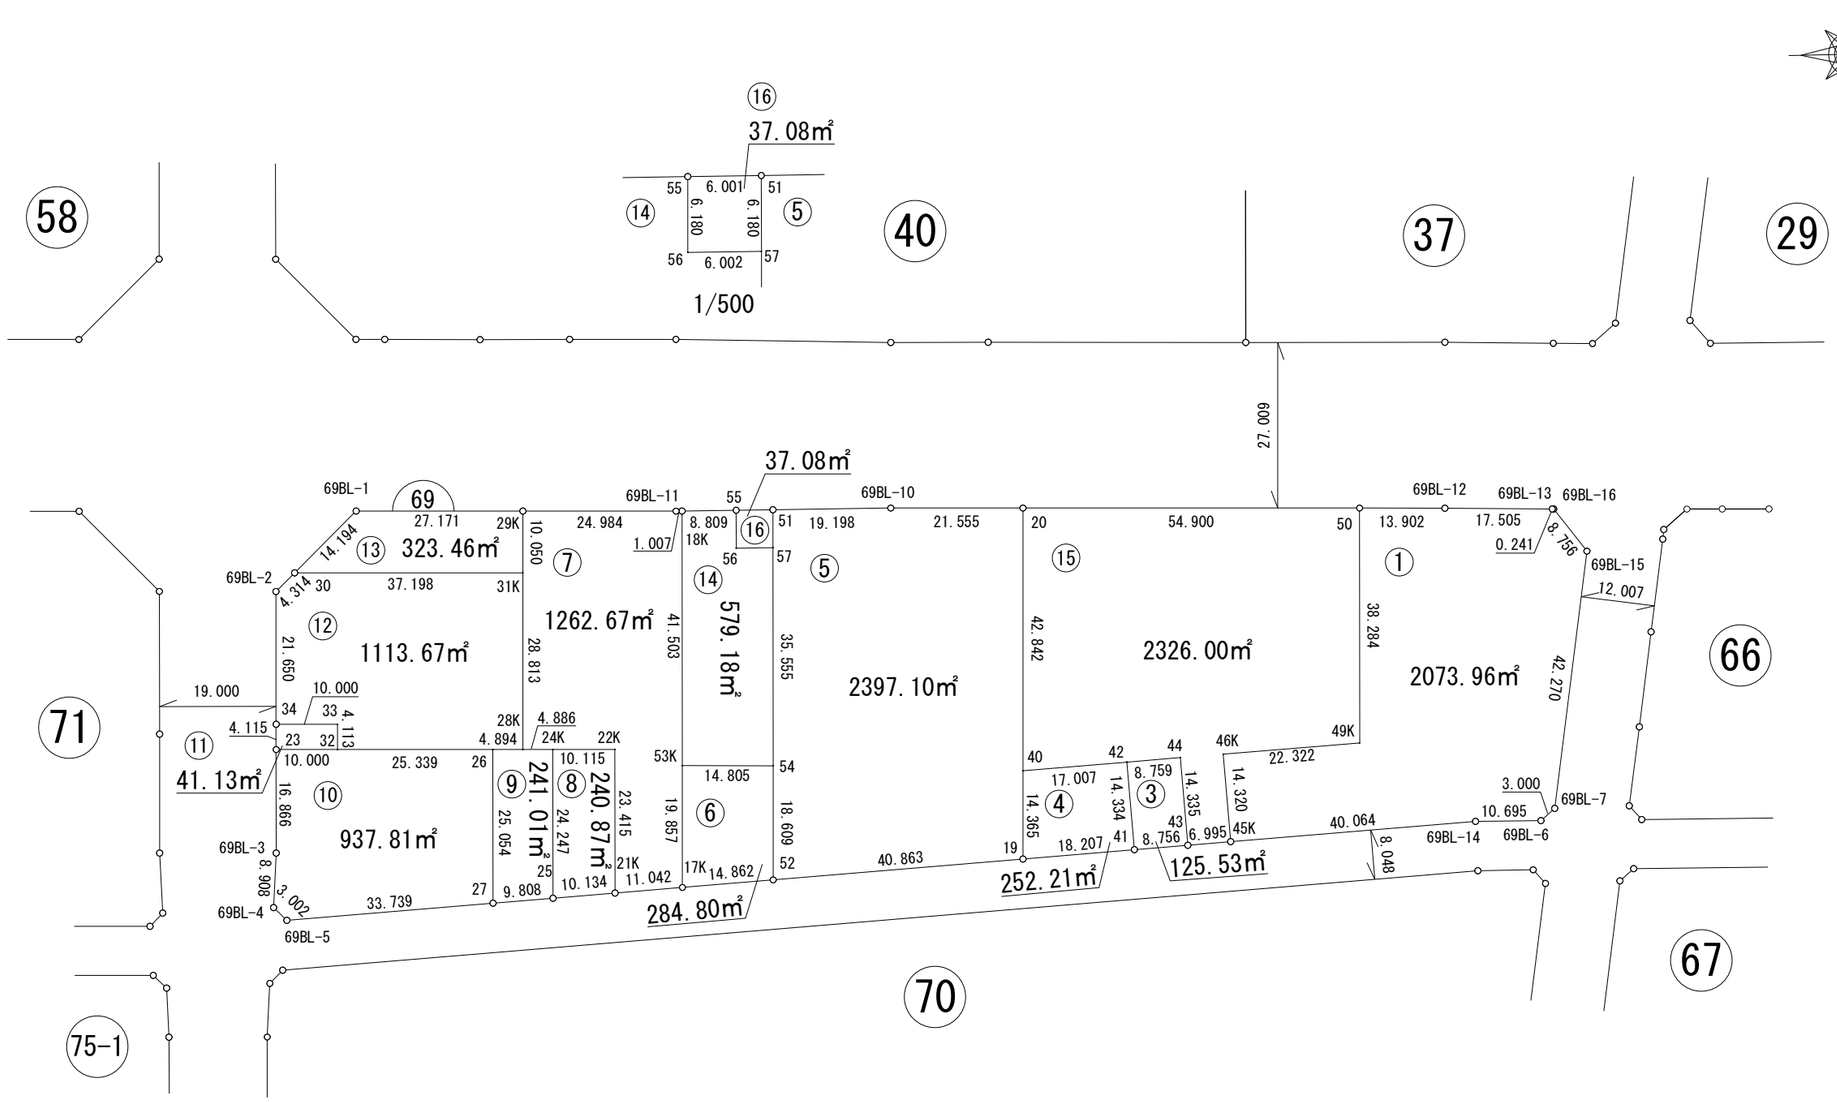

※世界測地系面積です。