1:500

画地出来形確認測量図

街区番号	７９ＢＬ
街区面積	２０２４．５１㎡
画地面積	２０２４．４９㎡

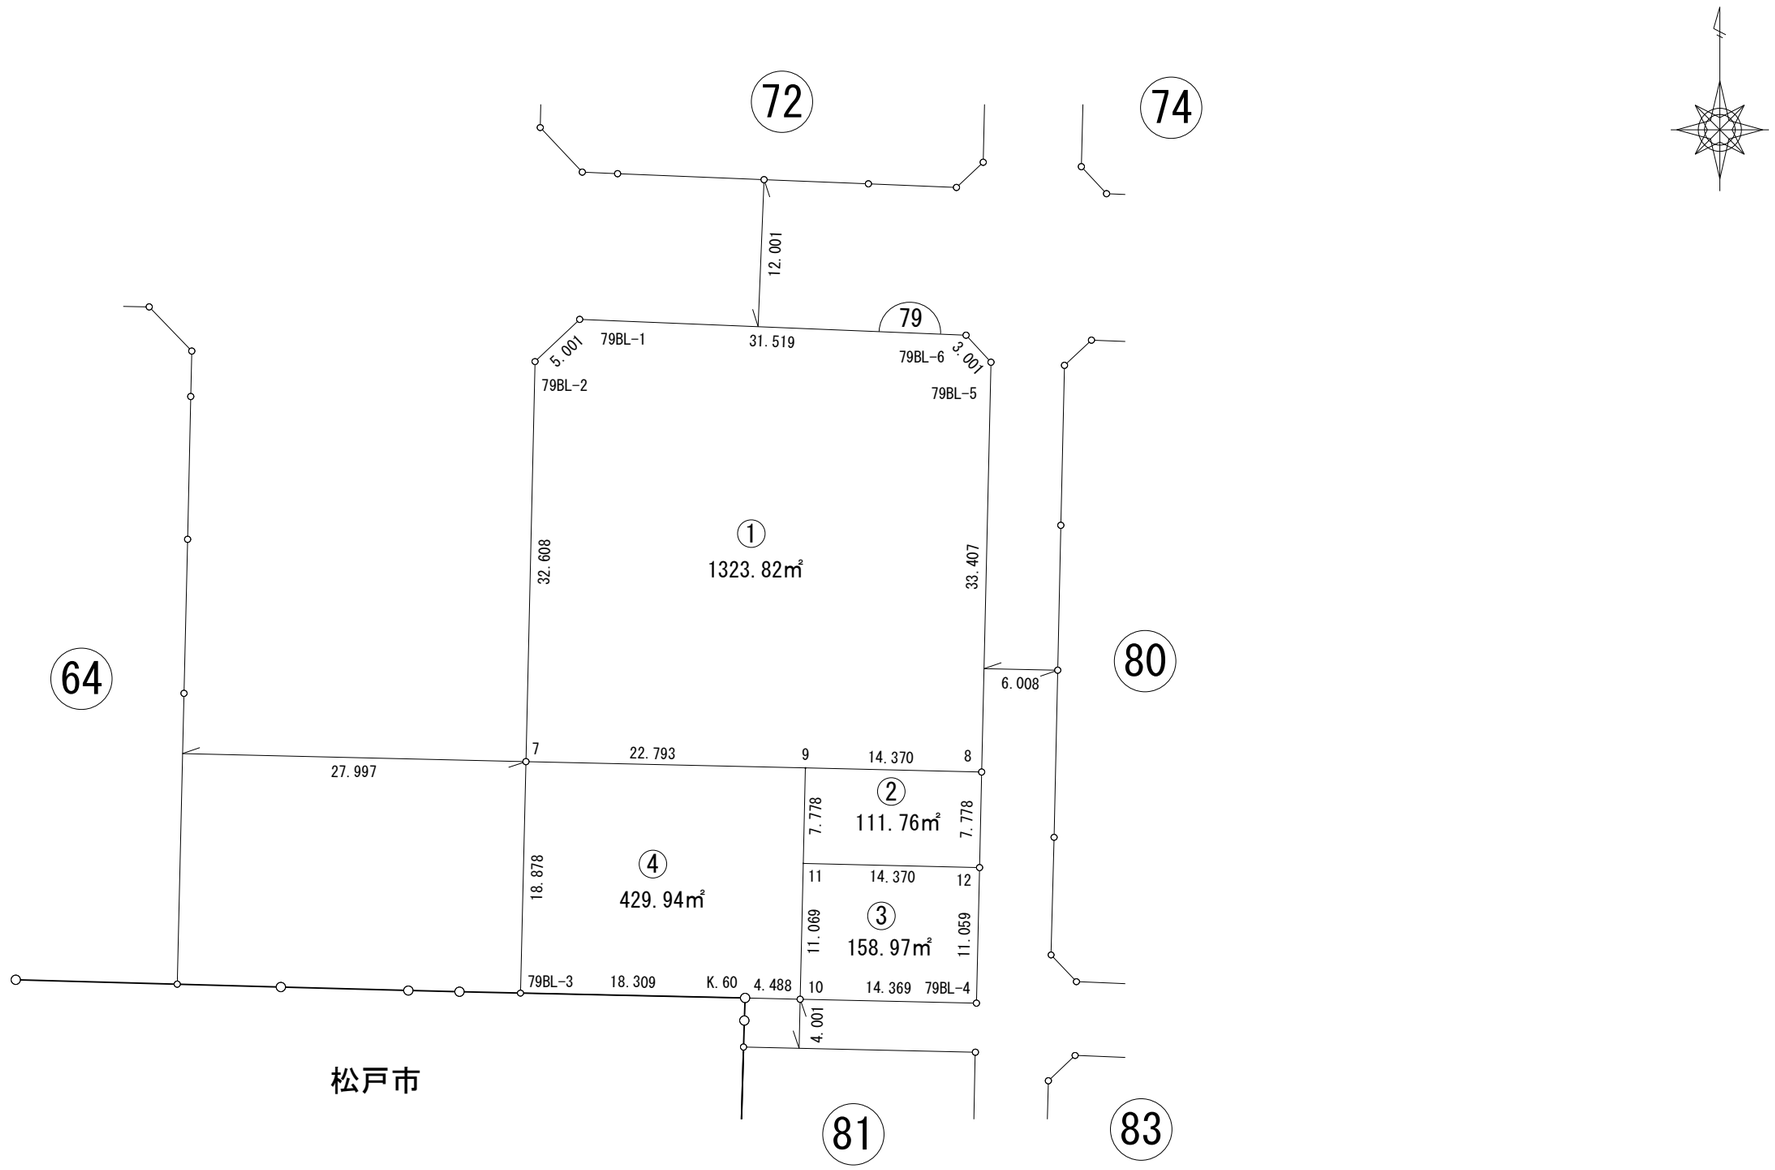

※世界測地系面積です。

日本測地設計㈱